


COMUNE DI CAMPOSANTO (MO)

PROGETTO E REALIZZAZIONE DI 2 EDIFICI SCOLASTICI-  
ADEGUAMENTO DELL' EST ESISTENTE E RIQUALIFICAZIONE  
URBANA DEI RELATIVI COLLEGAMENTI CICLO-PEDONALI.

PROGETTO PRELIMINARE

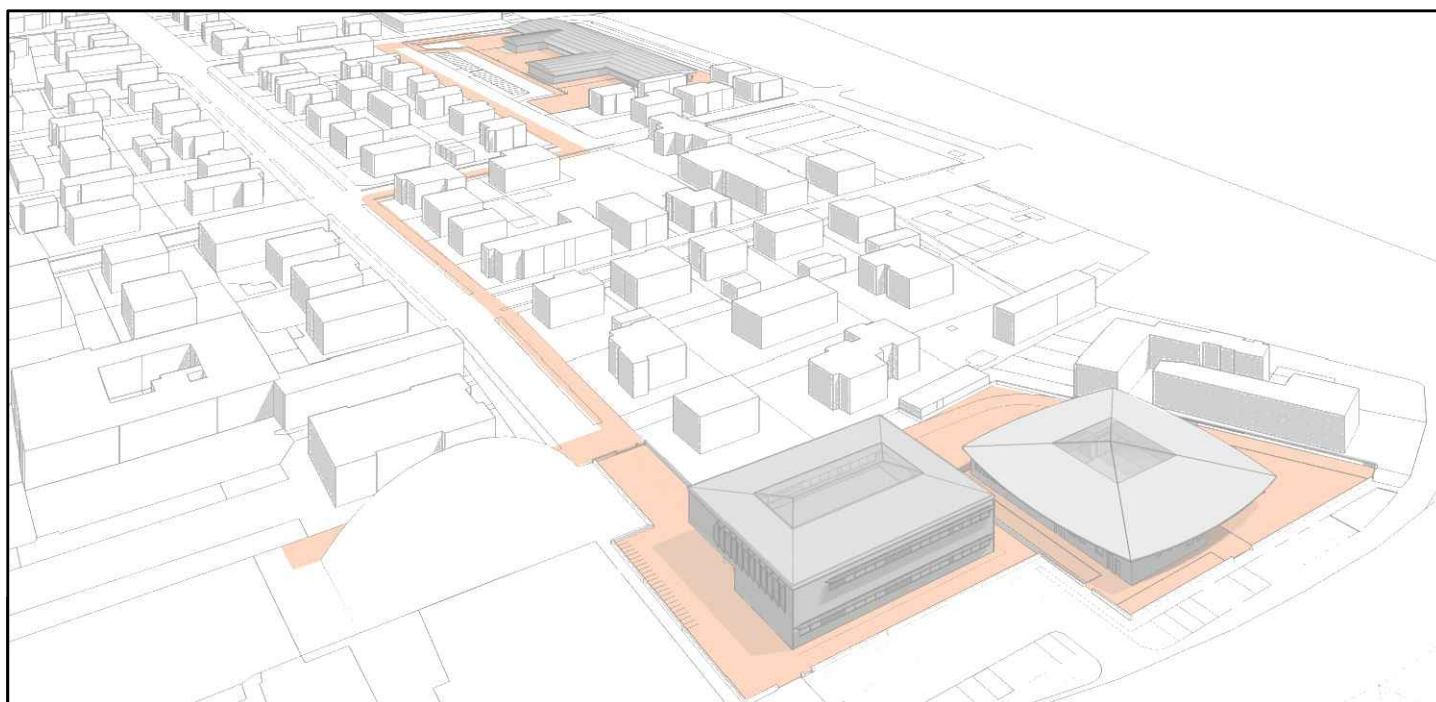

IL R.U.P.

Ing. Manuela Manenti

IL PROGETTISTA

Arch. Alfiero Moretti

GRUPPO DI PROGETTAZIONE

Arch. Michele Mattei  
Ing. Mauro Monti  
Ing. Dario Benedetto  
Ing. Rudy Bertaccini  
Arch. Filippo Giacomini  
Ing. Graziella Moro  
Ing. Susanna Orsi  
Ing. Andrea Parenti  
Ing. Romano Russo  
Ing. Anna Schito  
Ing. Silvia Valenti

ELABORATO:

ELABORATI EST ESISTENTE  
ARCHITETTONICI

Bologna, Marzo 2015

SCALA:

VARIE

B5.01



N. TAVOLA	TITOLO	ORIENTAMENTO
<b>PR 1</b>	PLANIMETRIA GENERALE DI PROGETTO CON QUOTE, RETE ACQUE METEORICHE RETE ACQUE NERE, PAVIMENTAZIONI ESTERNE	
PROGRESSIVO 1 di 1	SCALA 1:200	DATA 20-01-2014
3838EA04-AS BUILT.DWG		

MODIFICA	REVISIONE	DATA	TECNICO	CONTROLLO	NOTE

IMPRESA APPALTRICE: **EDILBORGONOV** S.r.l.  
 COORDINATORE EDILITARIO: **ccdp**

PROGETTISTI RESPONSABILI:  
 Arch. Giorgio MENOZZI

**1/3**


**LEGENDA DELLE SPECIE VEGETALI**

- Arbusti e siepi:**
- X Photinia red robin L. (-)
  - Y Ligustrum vulgare L. (Ligustro)
  - A Cotoneaster lacteus L. (-)
  - D Buddleja L. (-)
  - E Forsythia L. (-)
  - F Viburnum opulus L. (Pallon di Maggio)
  - G Cytisus L. (Ginestra)
- Alberi in progetto:**
- H Kerria japonica (-)
  - I Tilia platyphyllos Scop. (Tiglio)
  - L Prunus avium L. (Cilieglio)
  - M Pyrus pyrastrer Borkh. (Pera selvatico)
- Alberi esistenti:**
- Prati e aiuole in progetto:**
- Prati e aiuole esistenti:**


**LEGENDA DELLE RETI**

ESISTENTE	IN PROGETTO
Rete acque meteoriche	
Pozzetti rete acque meteoriche	
Rete acque nere	
Pozzetti rete acque nere	
Rete antincendio	
tubo in PEAD PN16 Ø 110	
Apparecchi di illuminazione	
Fogna mista	
Rete acquedotto	


**RETI FOGNARIE - SEZIONE A-A**

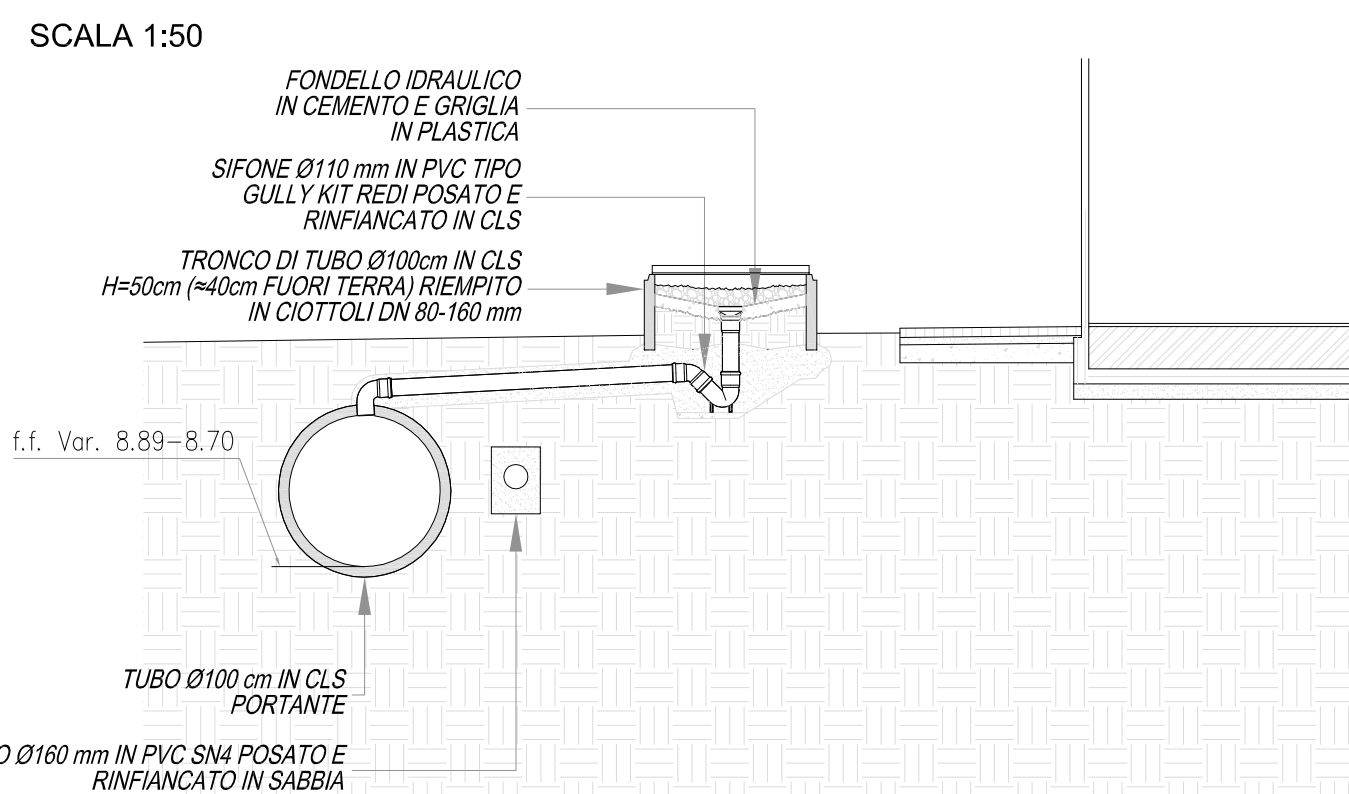


**RETI FOGNARIE - SEZIONE B-B**

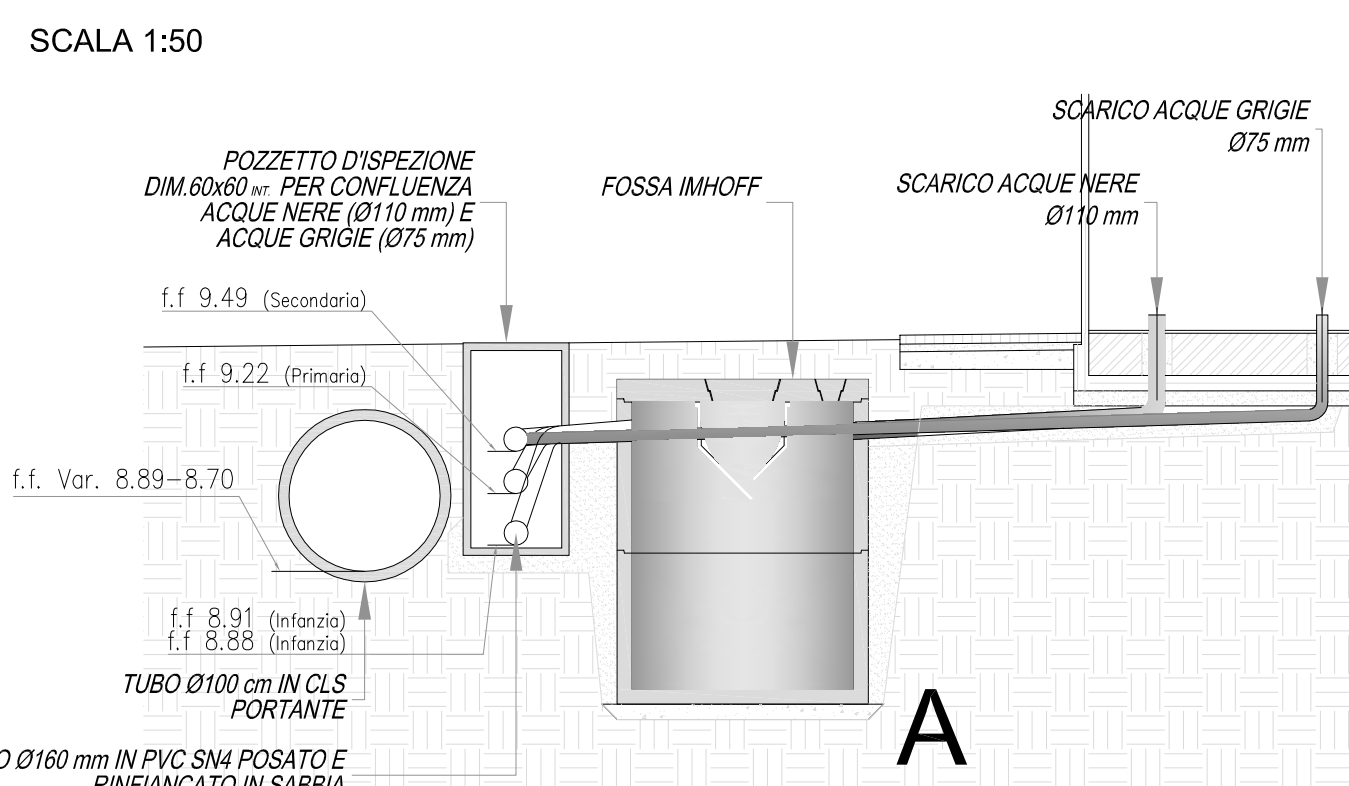



**RETI FOGNARIE  
 RECAPITO ALLA RETE ESISTENTE  
 (FOGNA MISTA) - PIANTA**

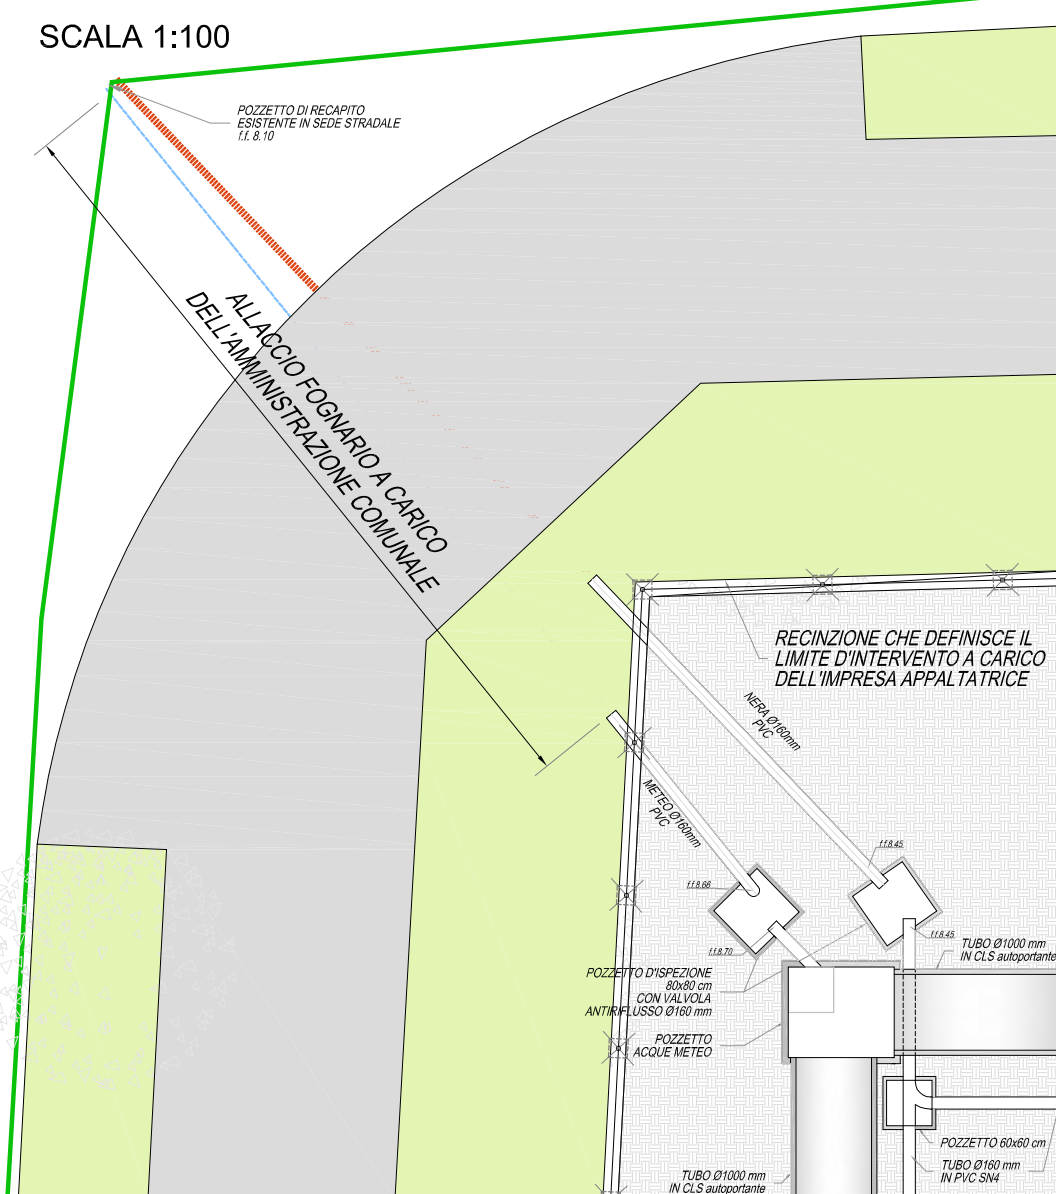


**RETI FOGNARIE - RECAPITO ALLA RETE ESISTENTE  
 (FOGNA MISTA) - SEZIONE**

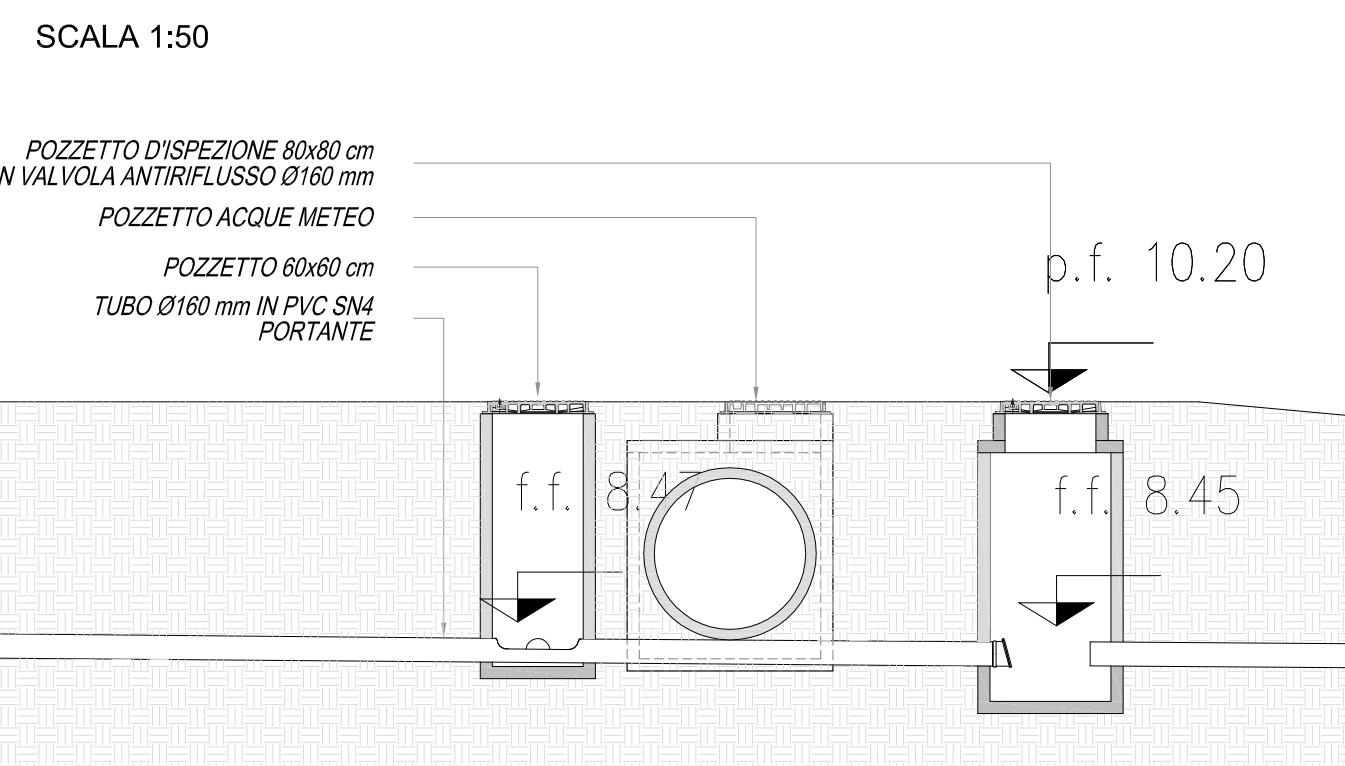


**PLANIMETRIA  
 DI TRACCIAMENTO**

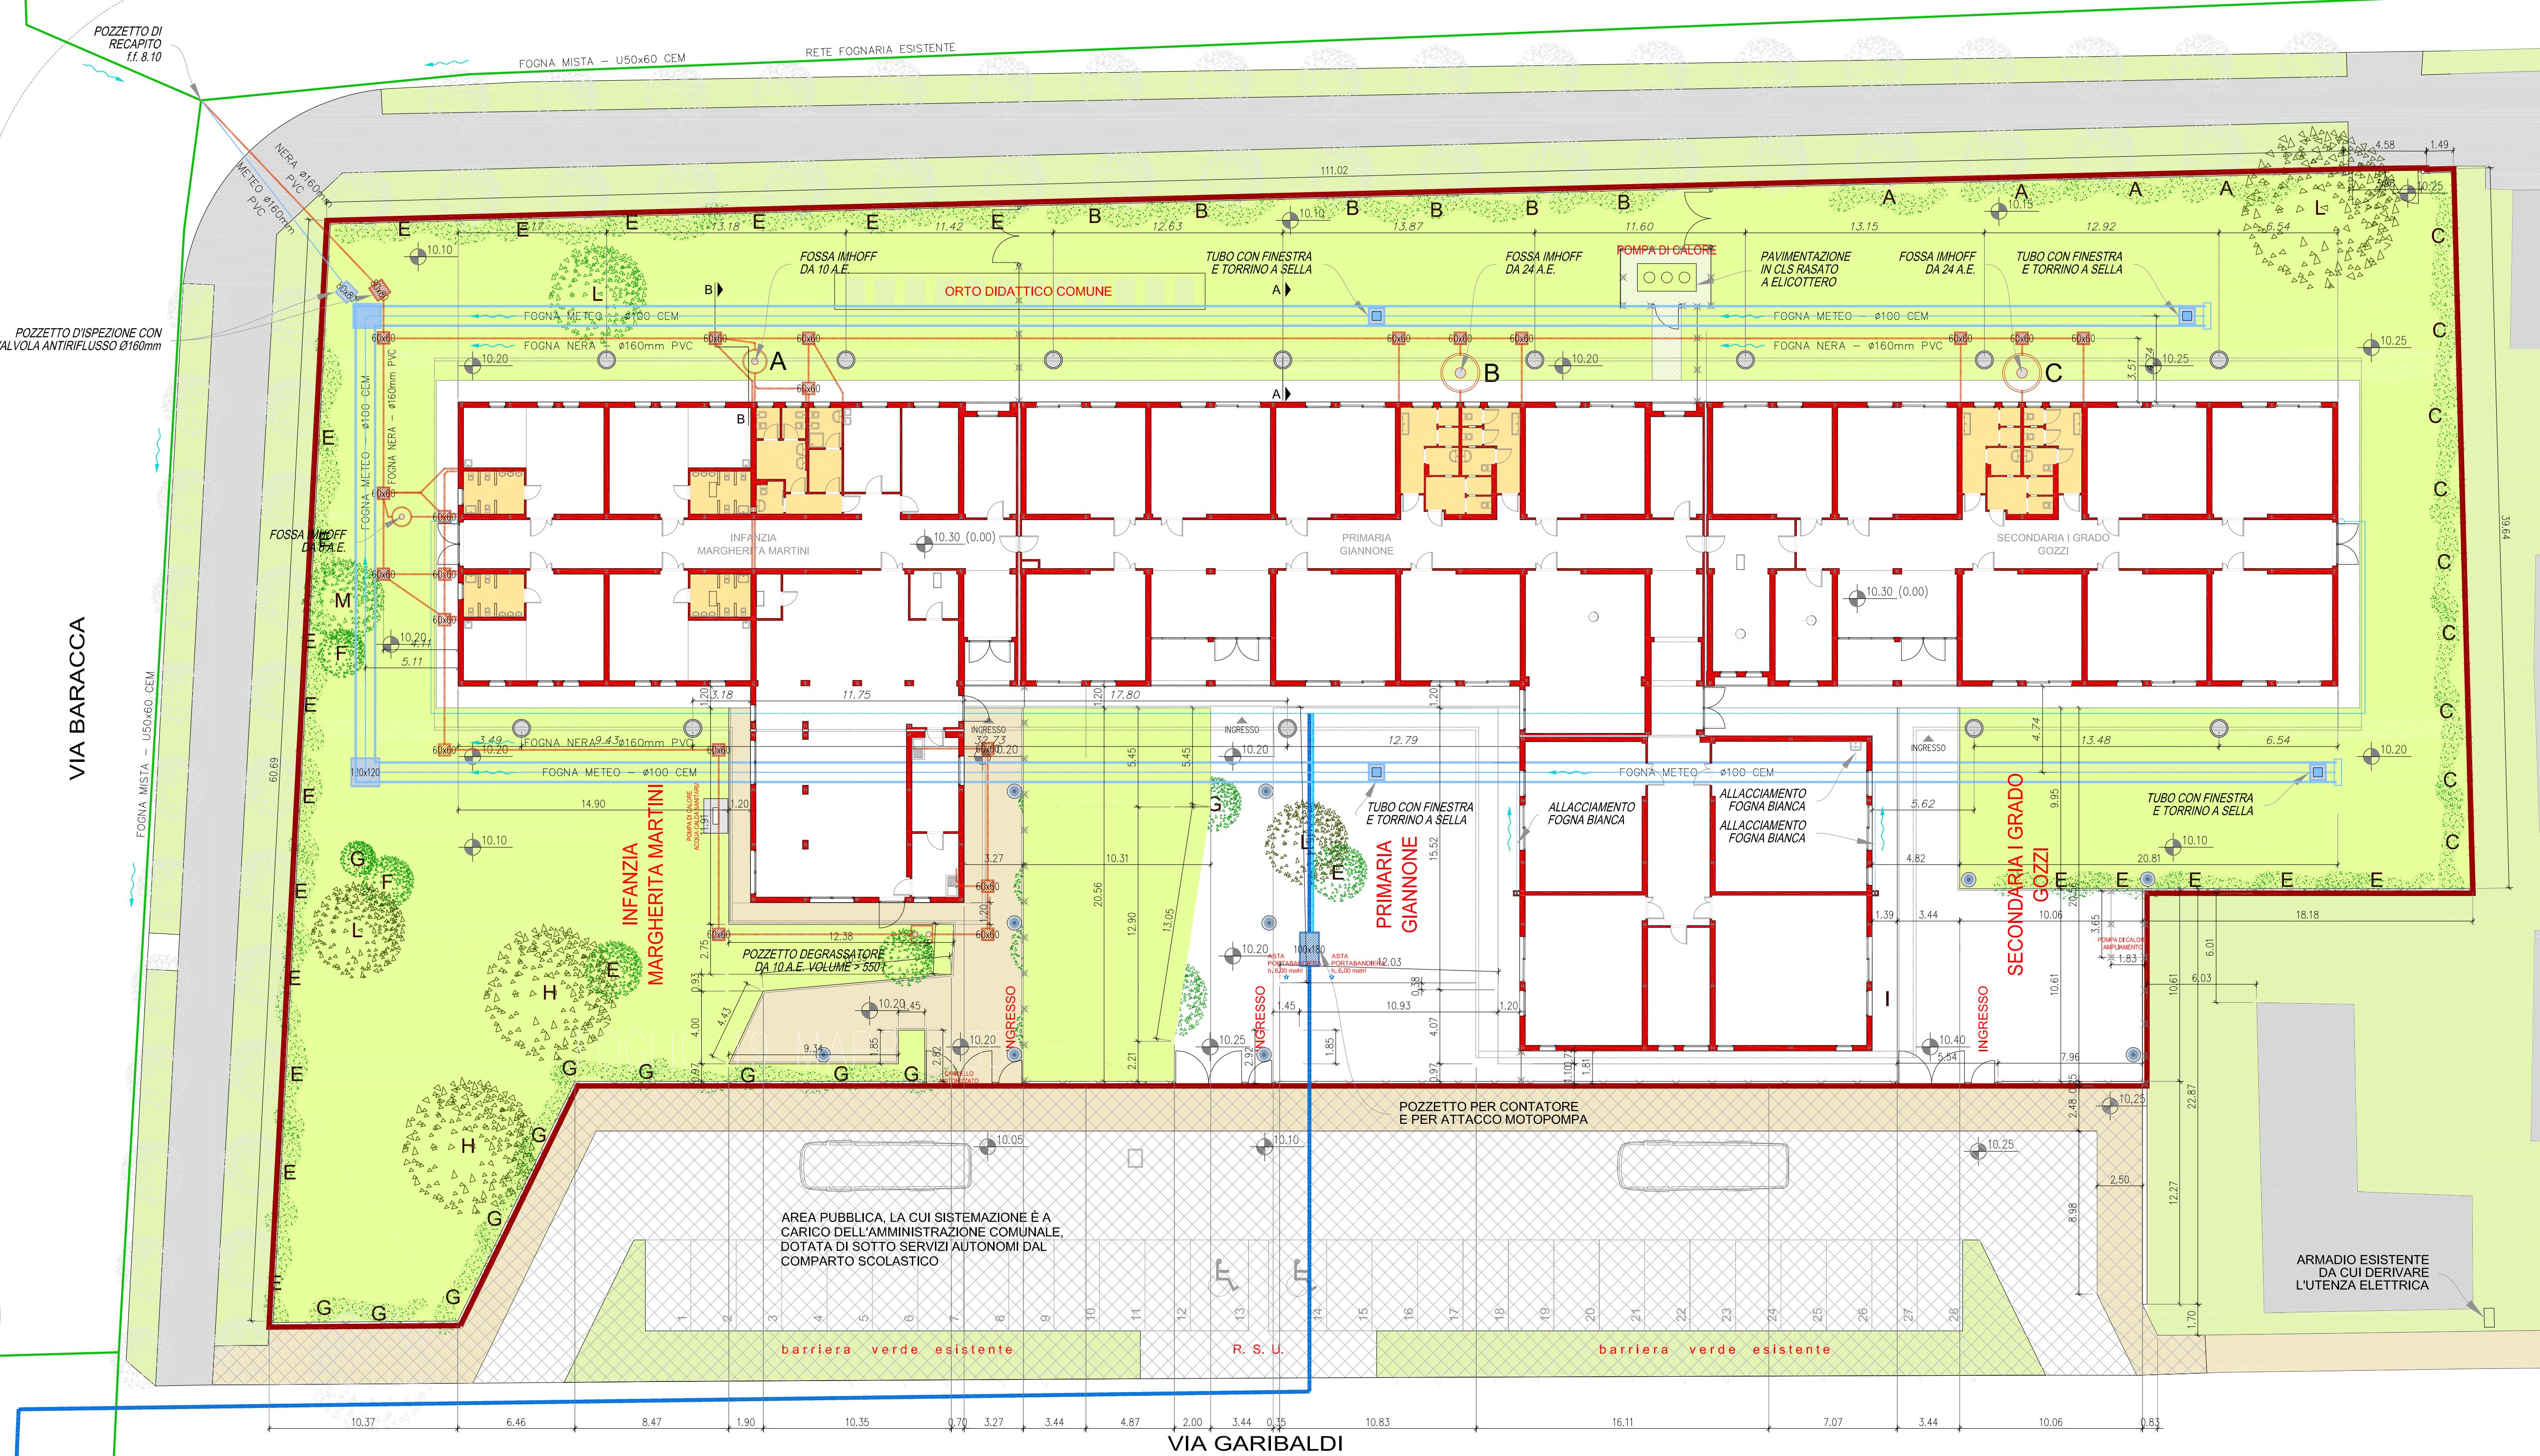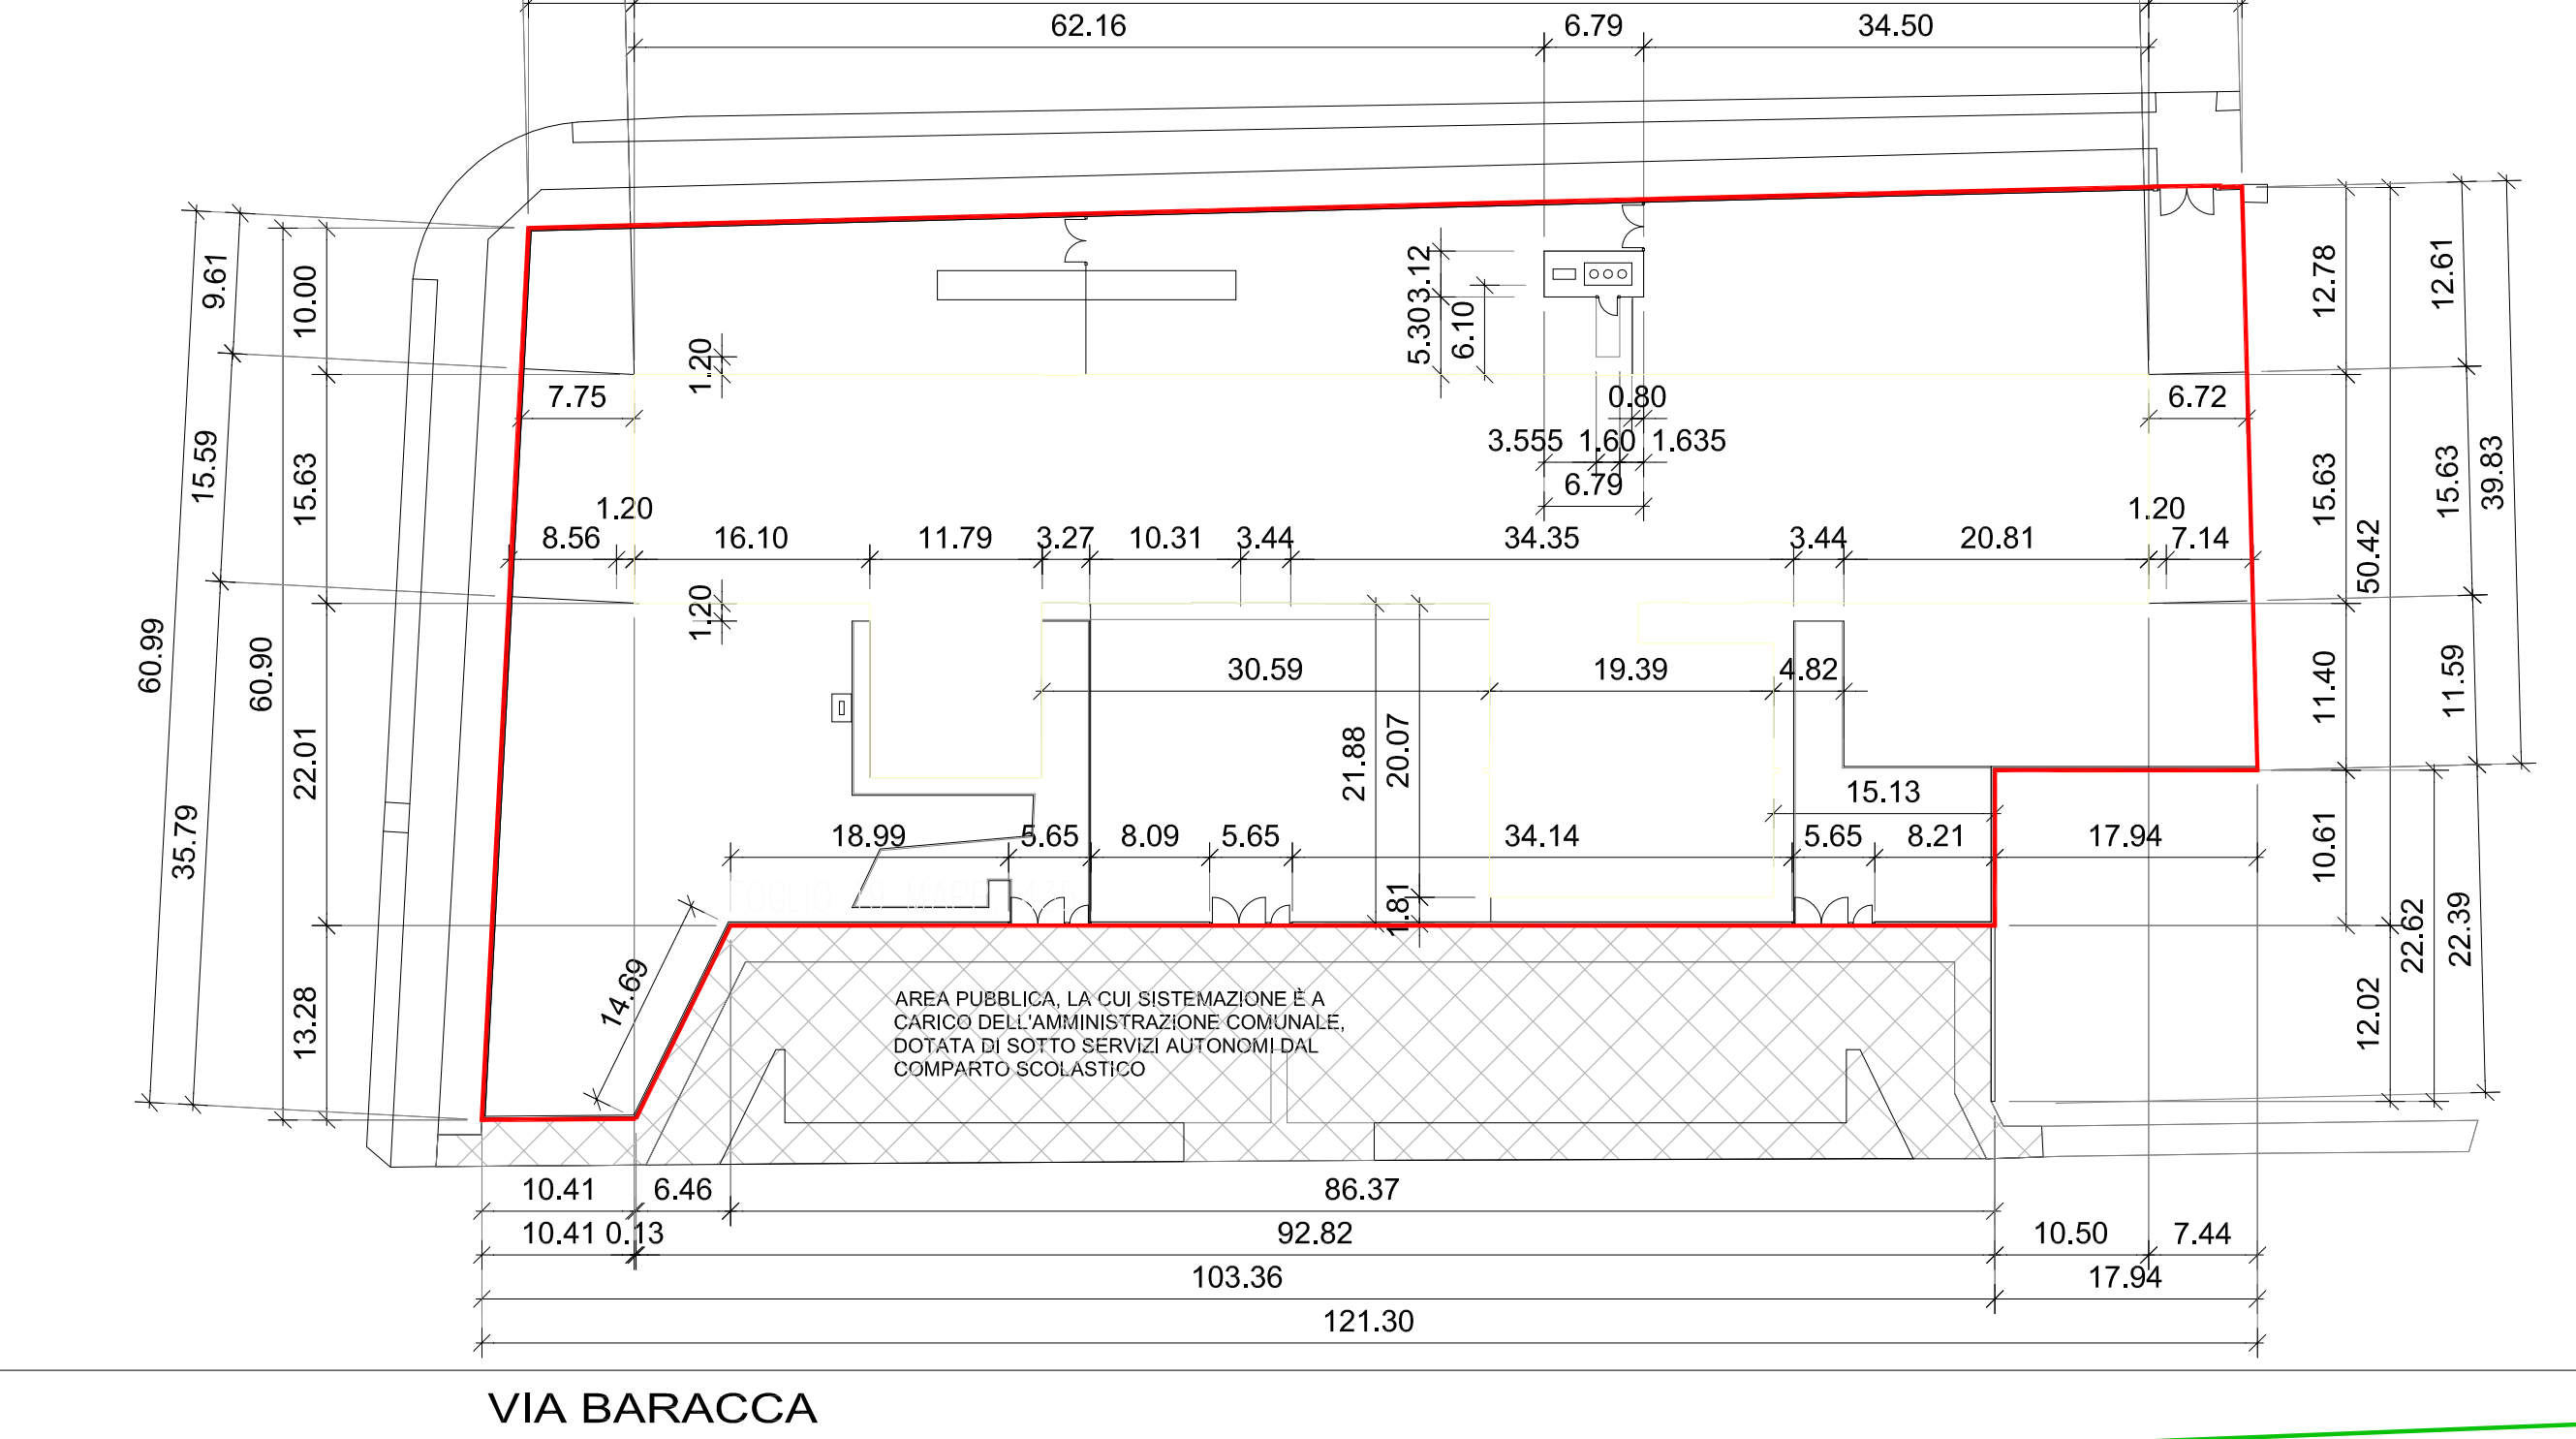


**RETI FOGNARIE - PROFILO ACQUE METEORICHE LATO EST**

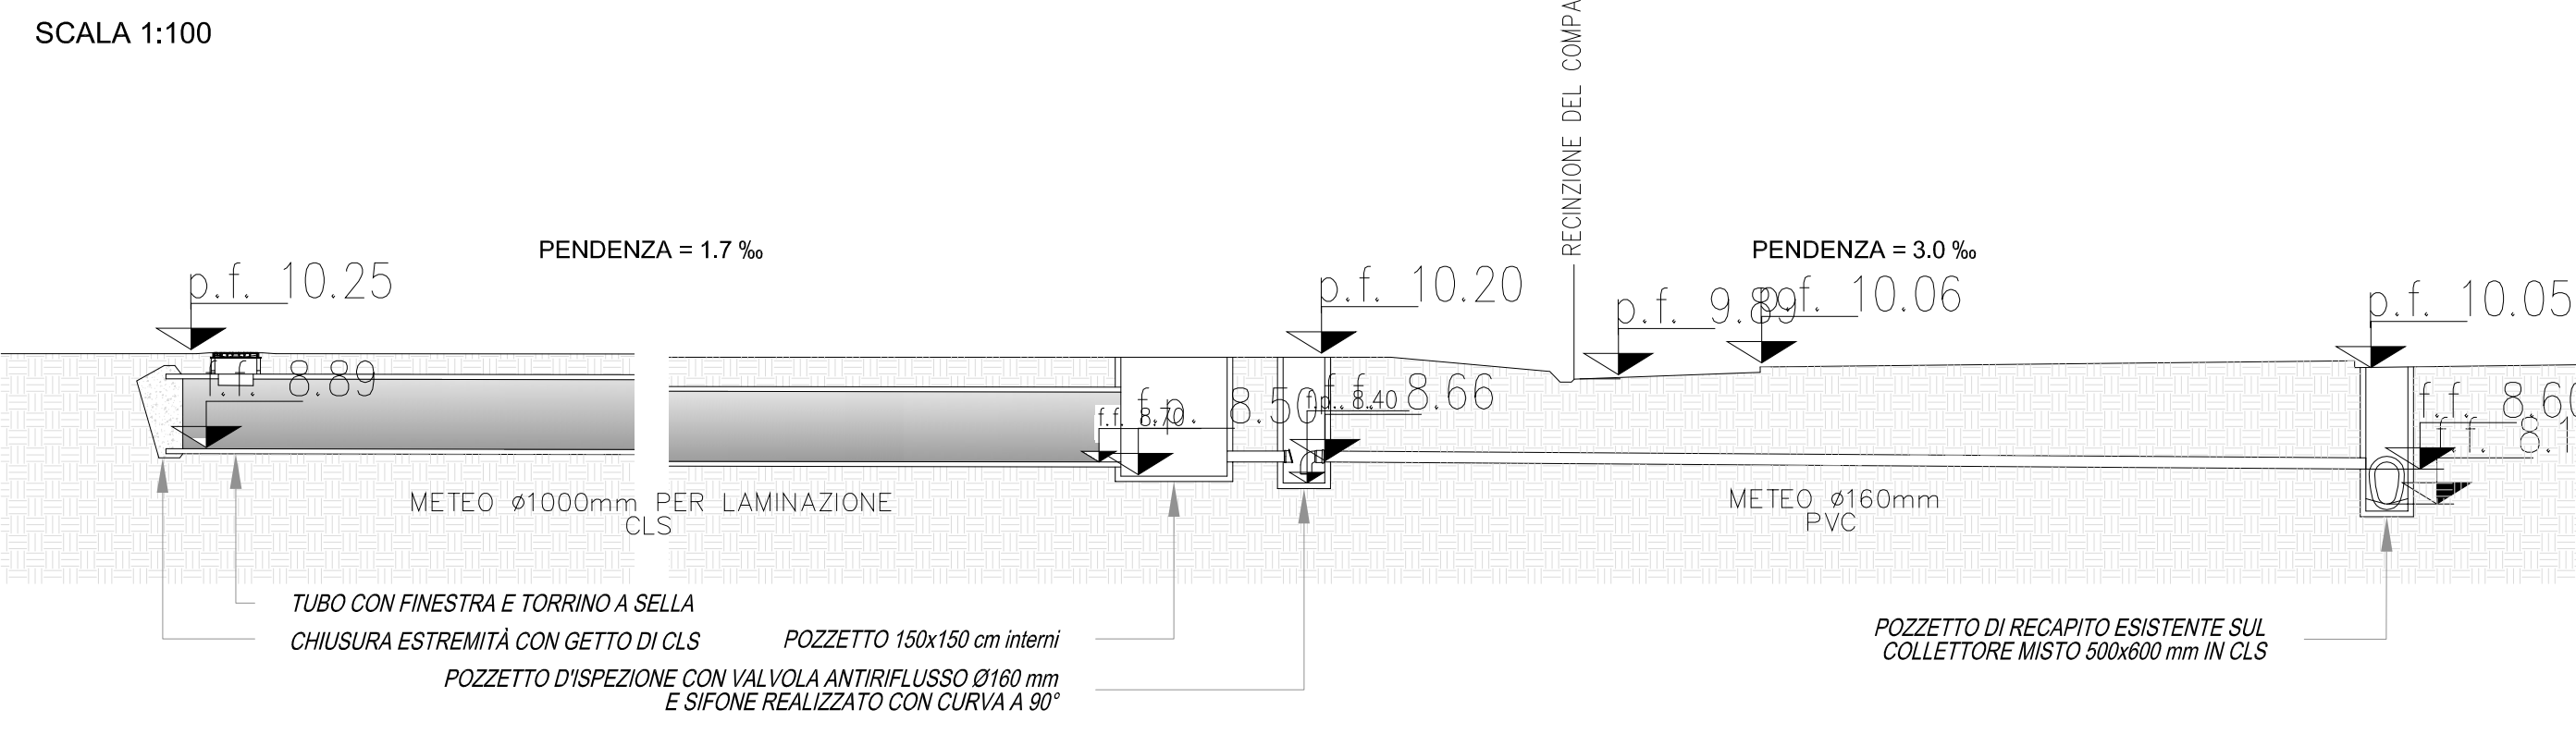

**RETI FOGNARIE - PROFILO ACQUE NERE**

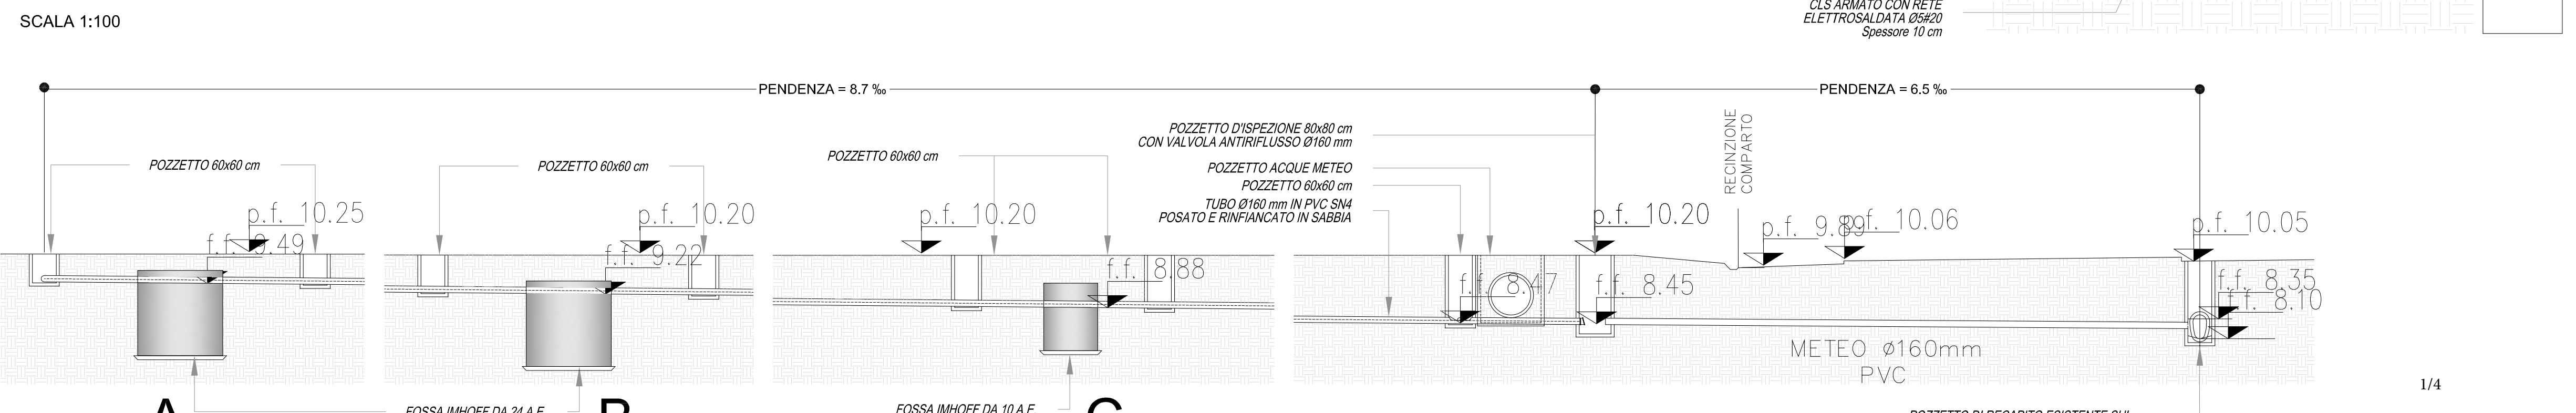

**PAVIMENTAZIONI PER ESTERNI IN MASSELI DI CLS**

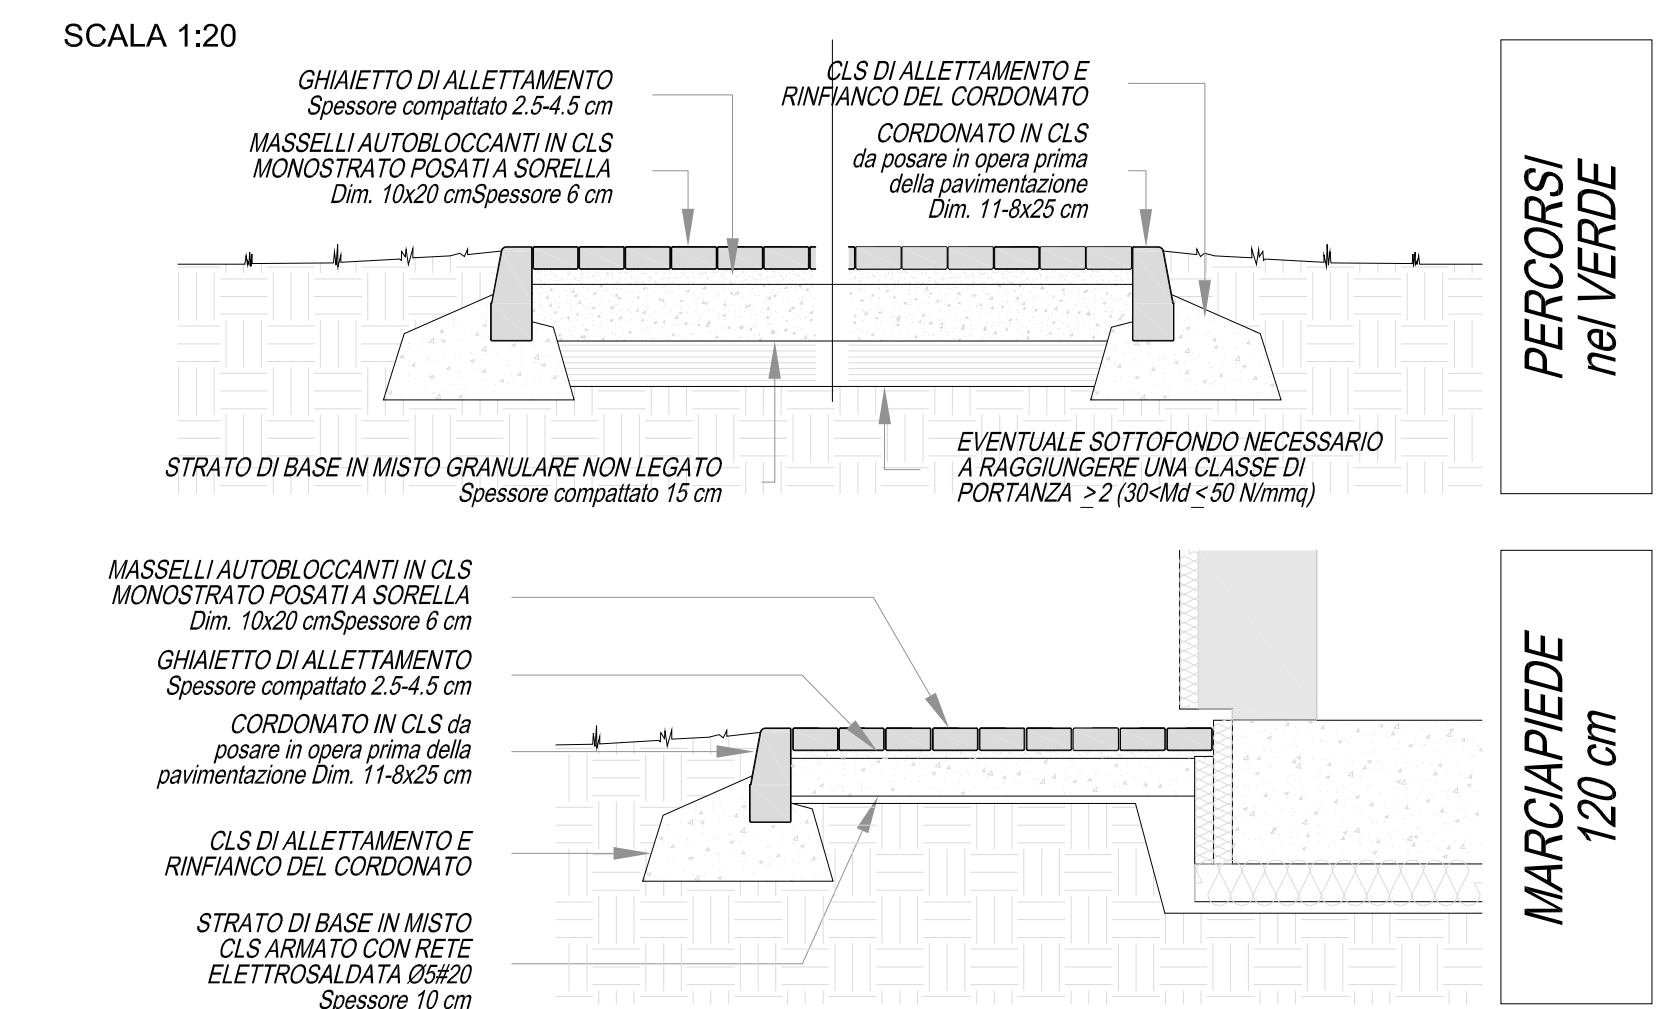

**PERCORSI nel VERDE**

**MARCIAPIEDE 120 cm**



N. TAVOLA **PR 2** PIANTE DEL PIANO TERRA E DEL SOTTOTETTO

PROGRESSIVO 2 di 4  
SCALA 1:100  
FILE 3834E06-DWG  
DATA 19-06-2013

REVISIONE DATA TECNICO CONTROLLO NOTE

**AS BUILT**

IMPRESA APPALTRICE **EDILBORGNONI S.p.A.**


PROGETTISTA INDICATO **ccdp**

PROGETTISTI RESPONSABILI: **Ing. Giorgio MERZICI**


2/3

N° LOC.	LEGGENDA DEI LOCALI DESTINAZIONE D'USO	SUPERFICIE (mq)	H. LOCALI (m)	SUPERFICIE ILLUMINANTE		SUPERFICIE AERANTE		SOLARIZZAZIONE	SOLARIZZAZIONE EQUIVALENTE
				PROGETTO	RECHESTA	PROGETTO	RECHESTA		
<b>SECONDIRIA I GRADO GOZZI</b>									
3	PORTICATO D'INGRESSO	16,48							
15	CORRIDOIO	109,96	2,40/2,60	NON RICHIESTA					
16	AULA 1 (AREA RIC. 37,77 mq)	39,03	3,00 / 1,78	4,88	17,64	7,03	1,78	4,88	17,73
17	AULA 2 (AREA RIC. 37,77 mq)	39,03	3,00 / 1,78	4,88	17,64	7,03	1,78	4,88	17,73
18	AULA 3 (AREA RIC. 37,77 mq)	39,03	3,00 / 1,78	4,88	17,64	7,03	1,78	4,88	17,73
19	AULA 4 (AREA RIC. 37,77 mq)	39,03	3,00 / 1,78	4,88	17,64	7,03	1,78	4,88	17,73
20	AULA 5 (AREA RIC. 37,77 mq)	39,03	3,00 / 1,78	4,88	17,64	7,03	1,78	4,88	17,73
21	BANZI ALUMI FRAMMI	2,46	3,00						
22	SERVIZIO GENIO	1,10	3,00						
23	SERVIZIO GENIO	1,10	3,00						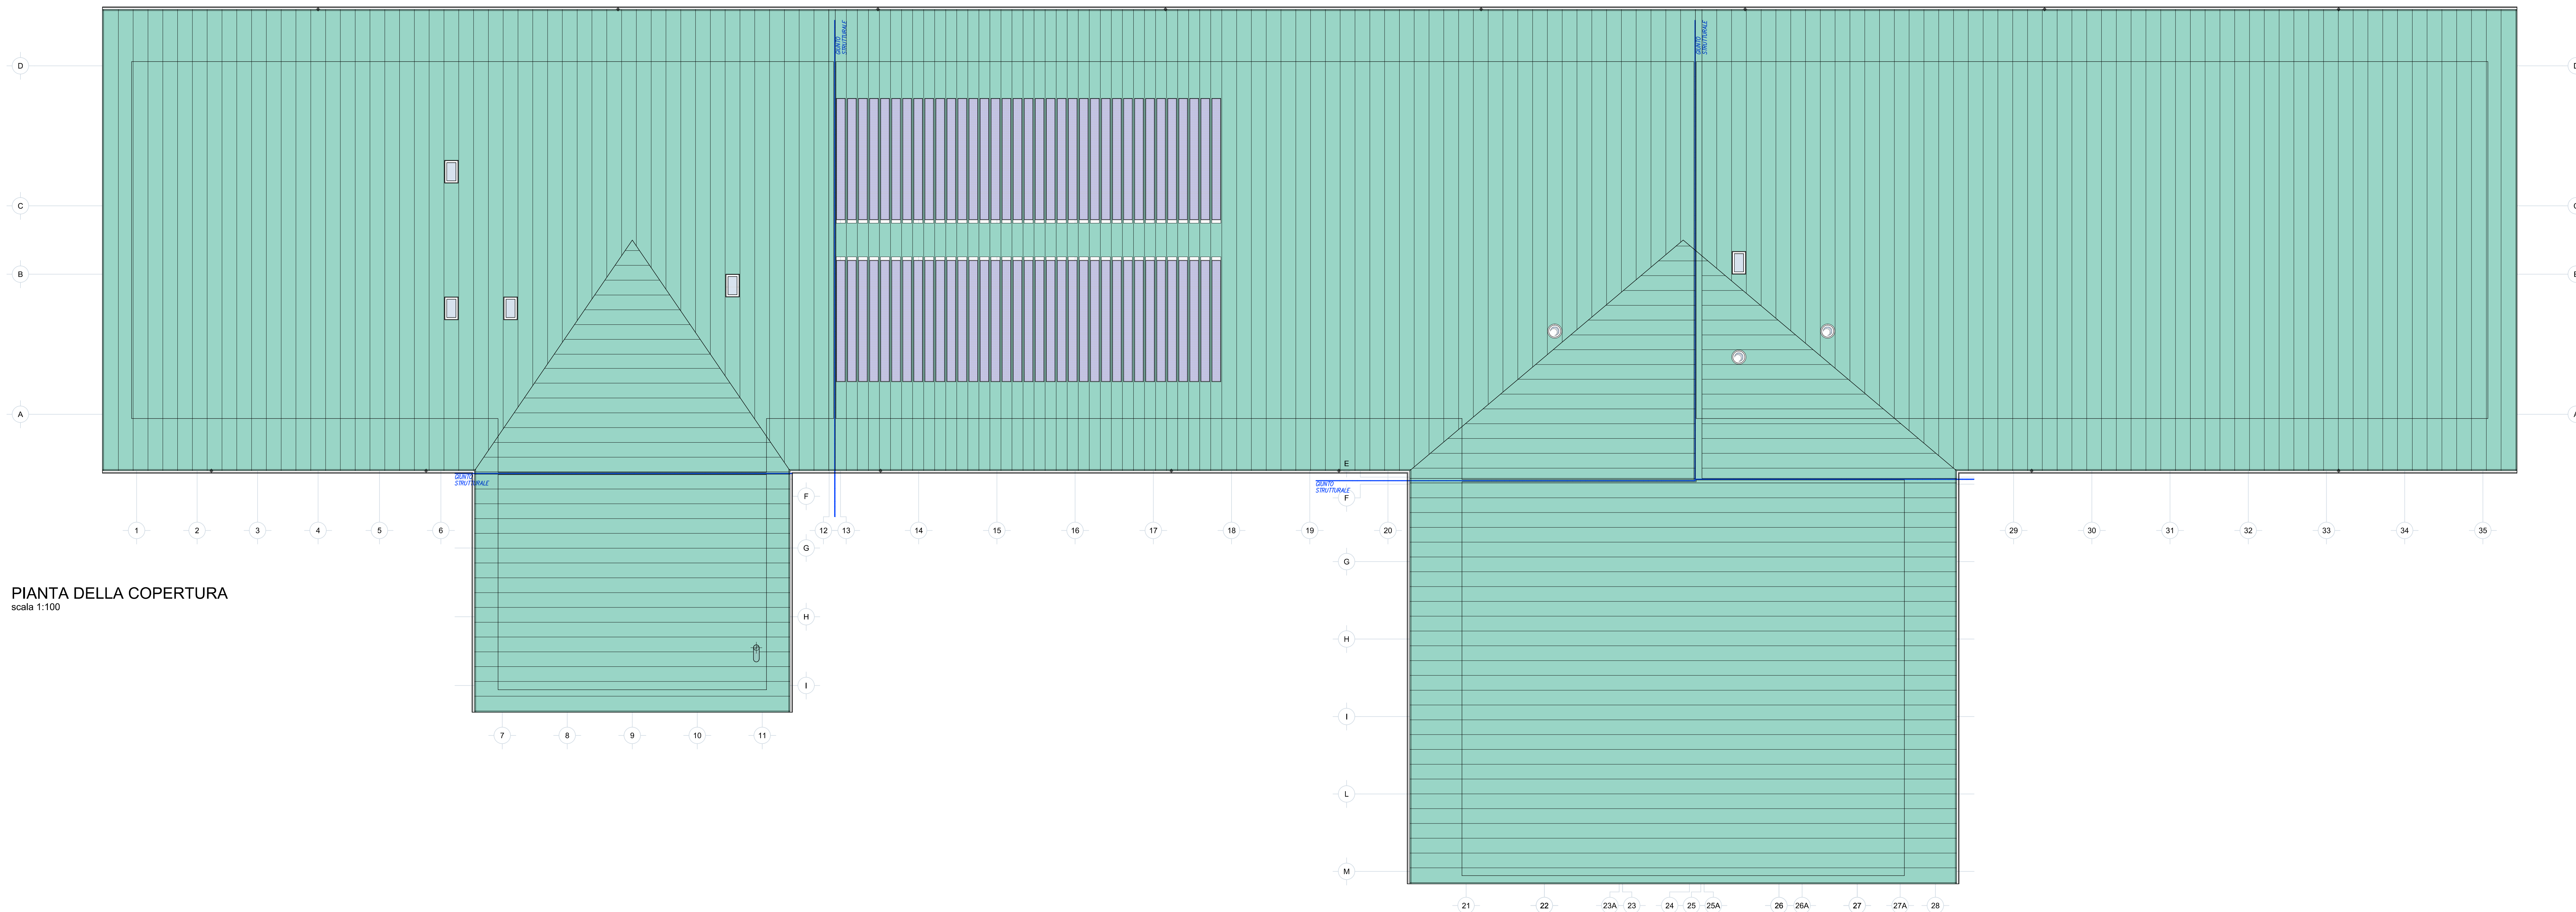

**PIANTA DELLA COPERTURA**  
scala 1:100

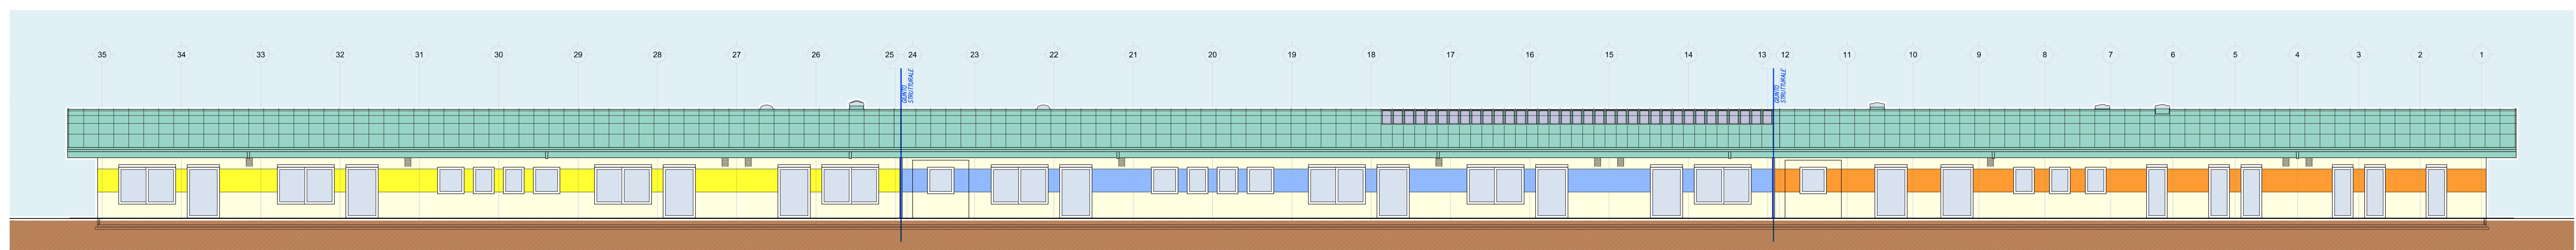


**PROSPETTO EST**  
scala 1:100

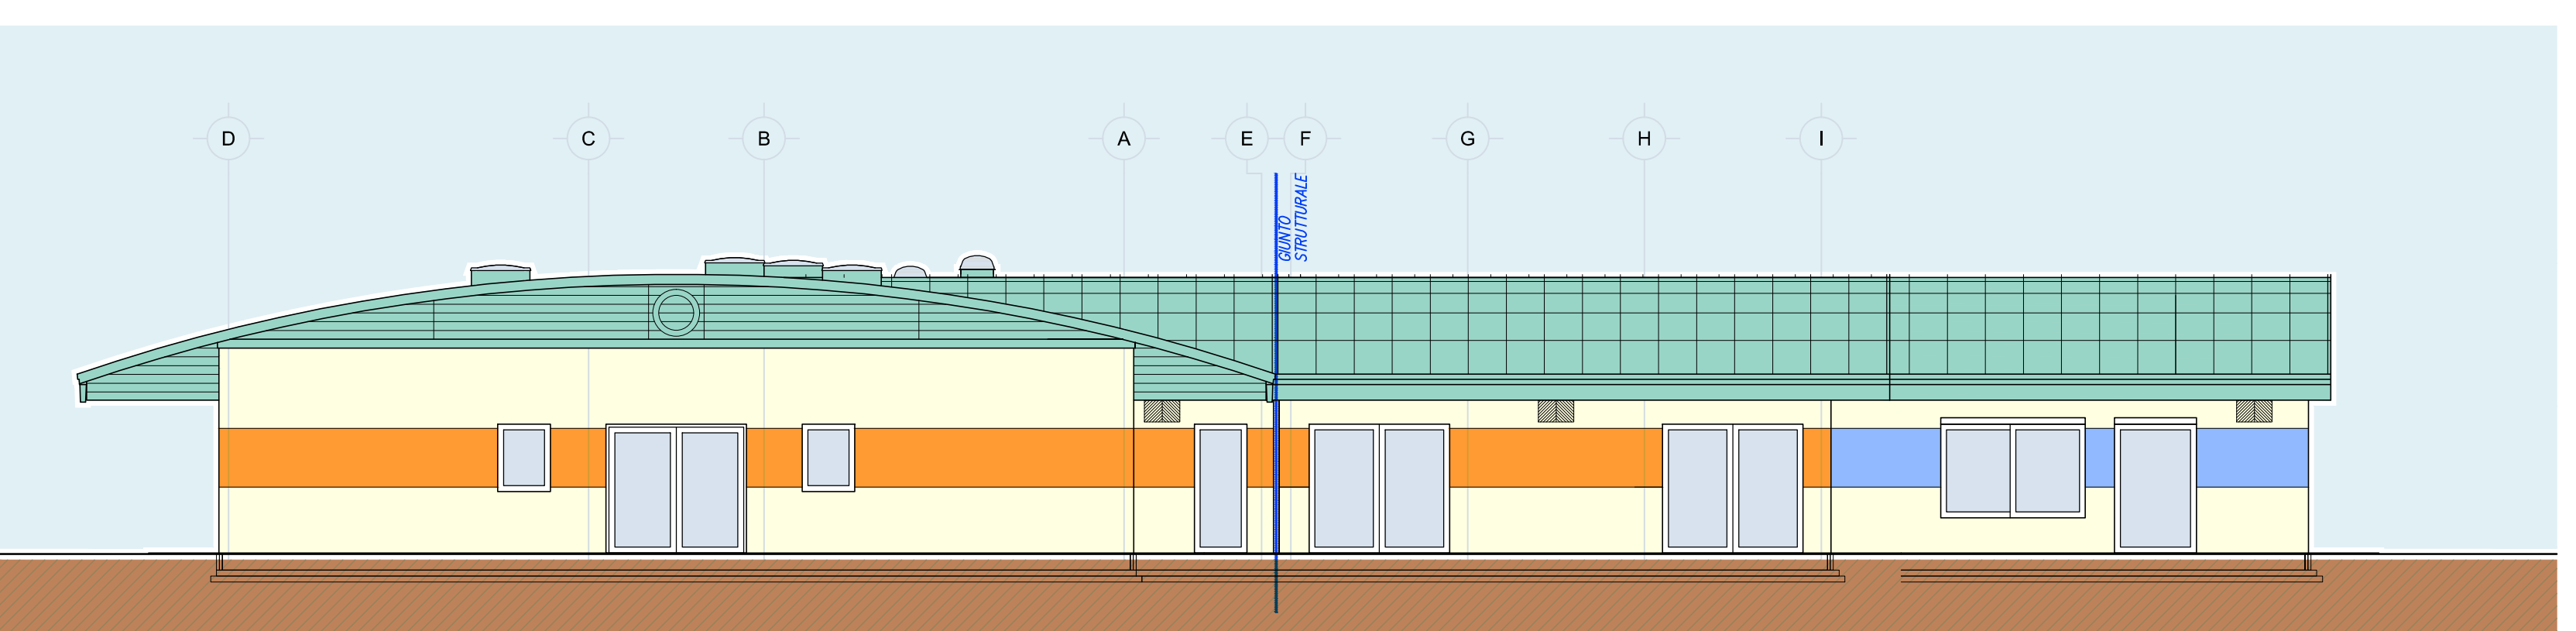


**PROSPETTO NORD**  
scala 1:100

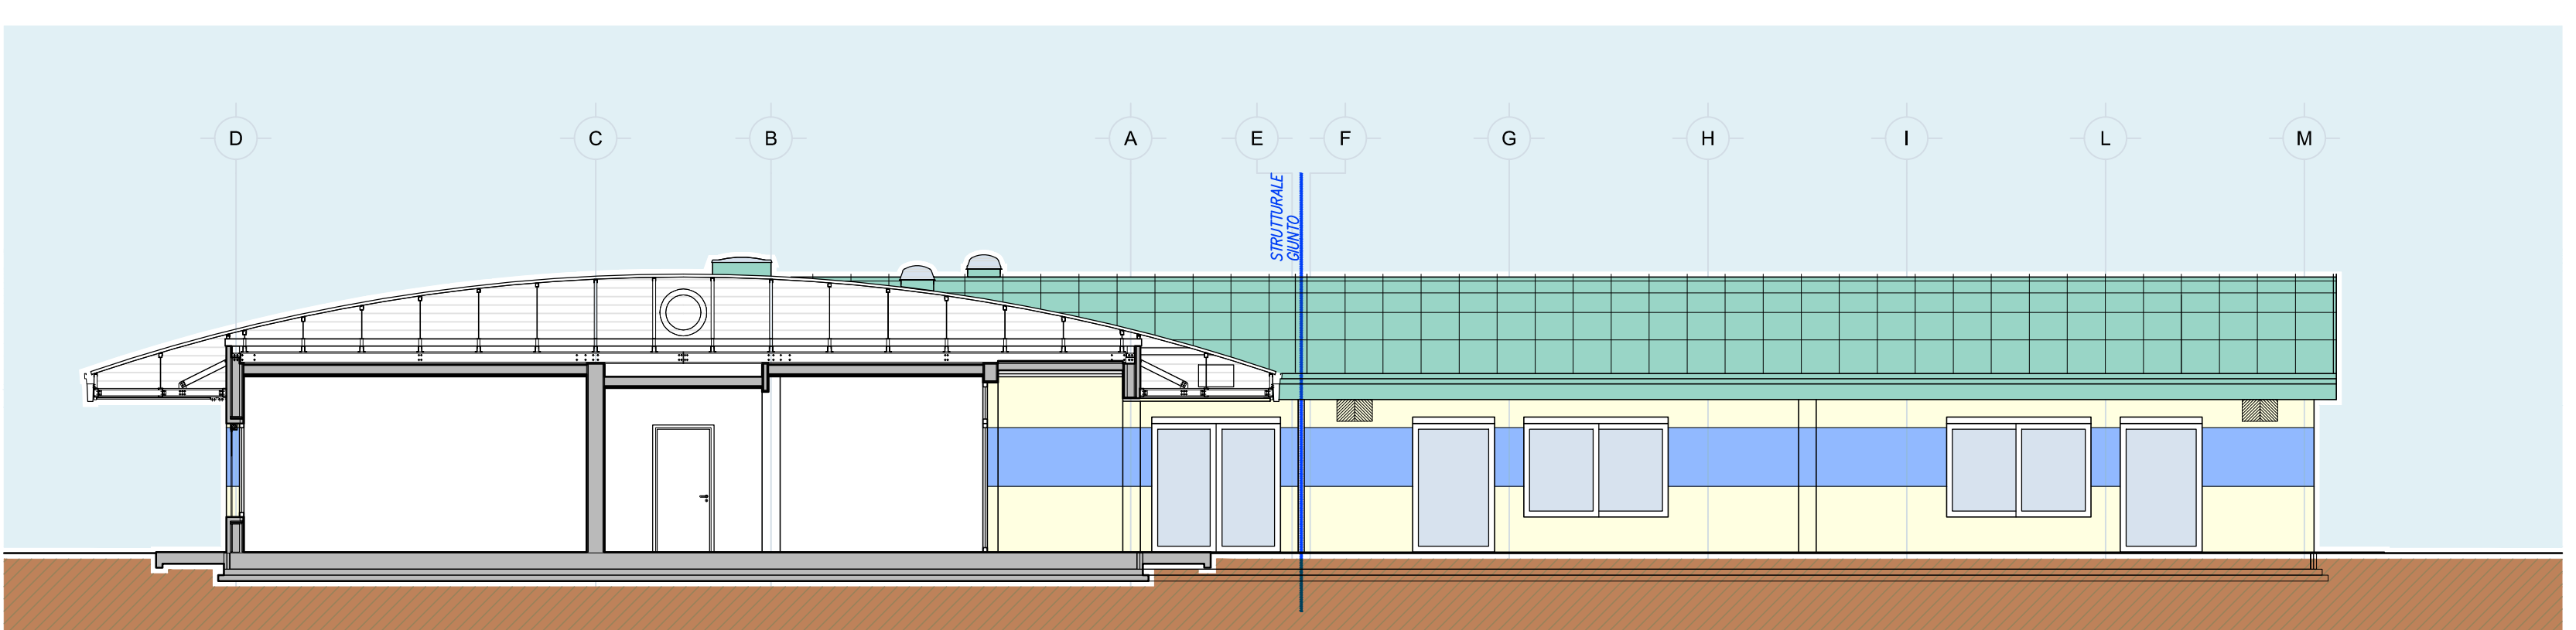


**SEZIONE - PROSPETTO NORD AMPLIAMENTO**  
scala 1:100

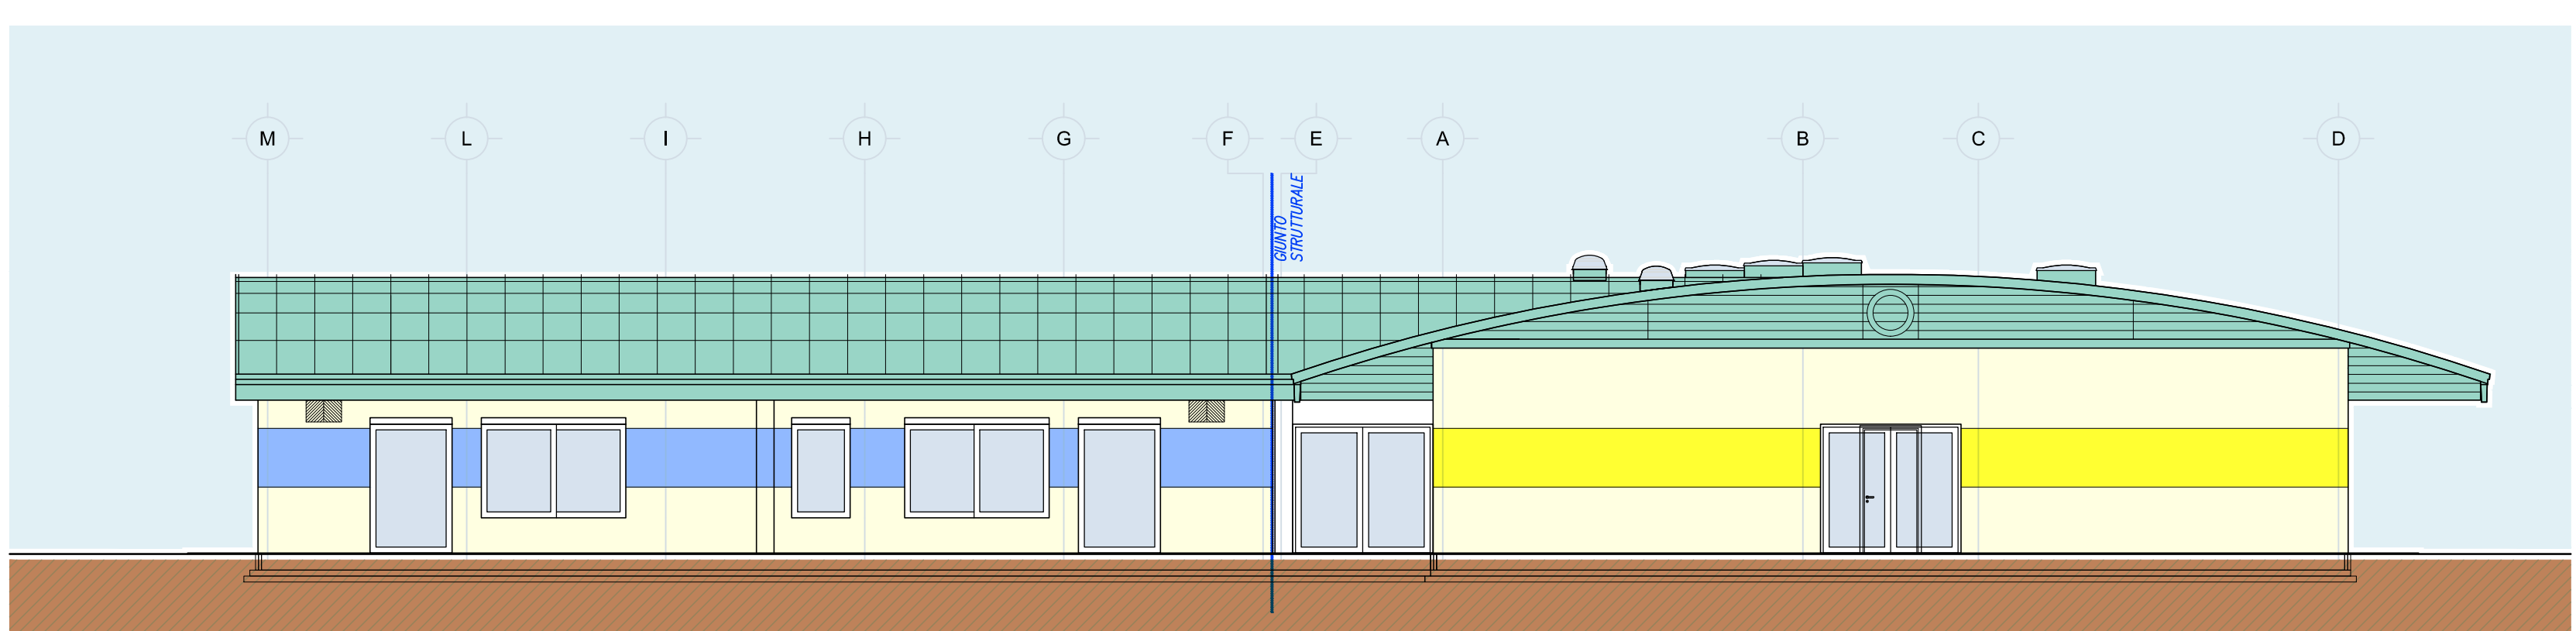

**PROSPETTO SUD**  
scala 1:100

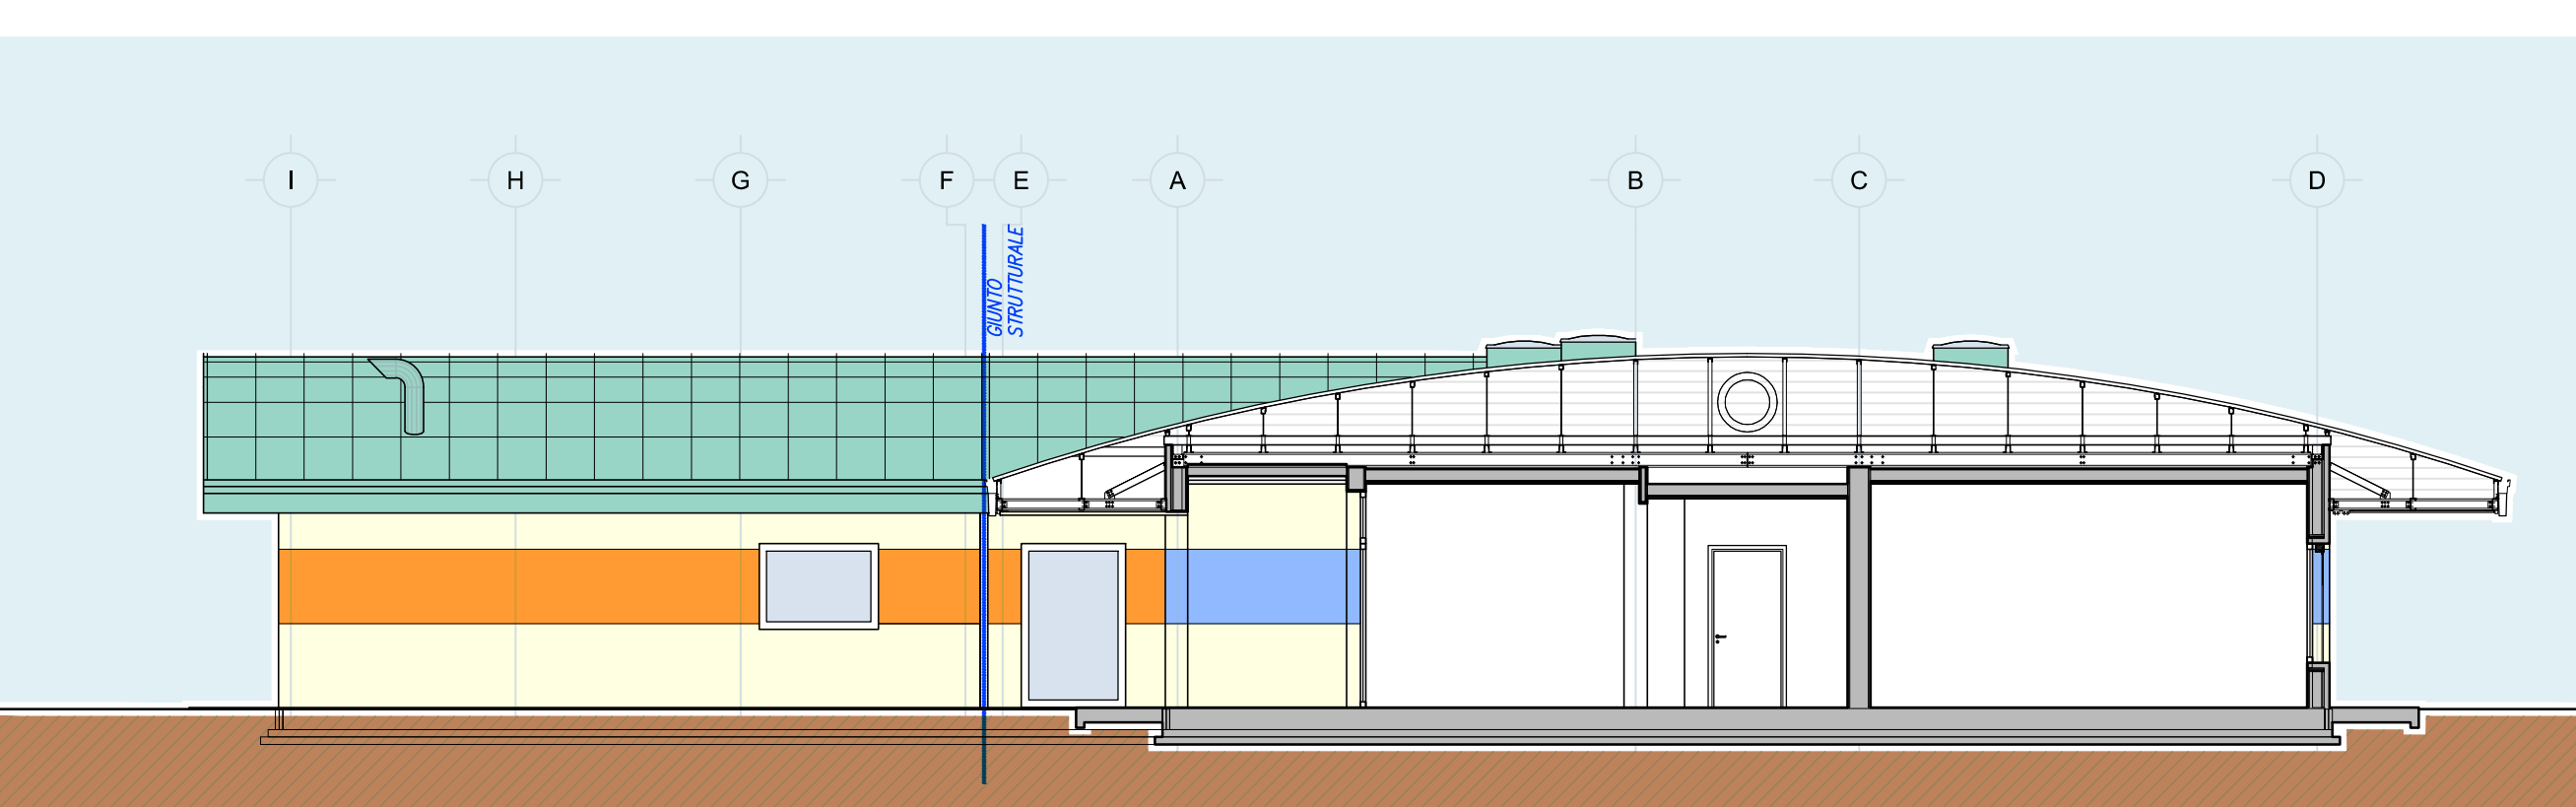

**SEZIONE - PROSPETTO SUD REFETTORIO**  
scala 1:100

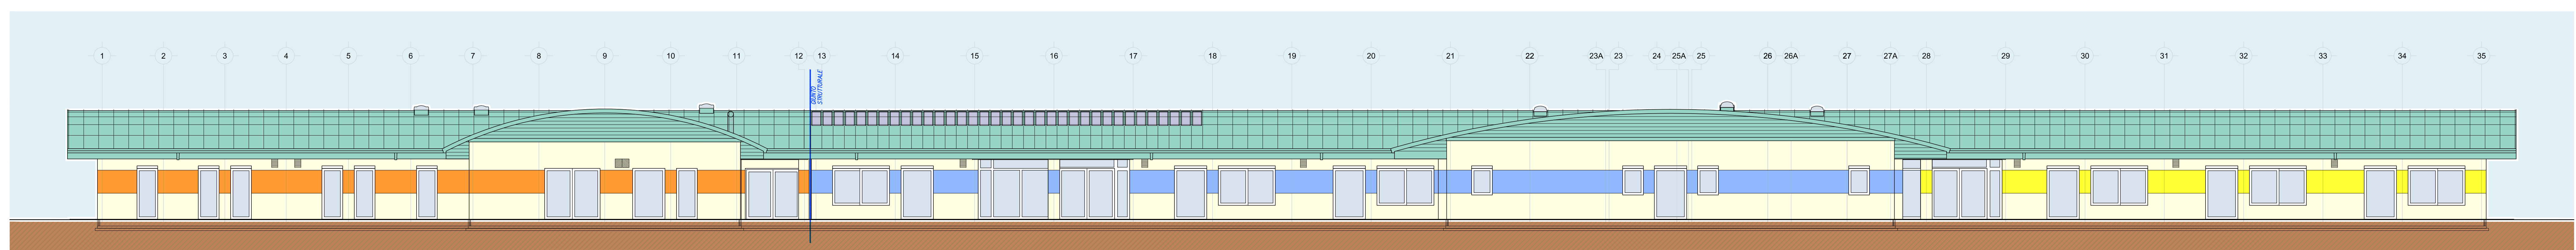

**PROSPETTO OVEST**  
scala 1:100