Regione Emilia-Romagna

COMMISSARIO DELEGATO

EMERGENZA SISMA REGIONE EMILIA ROMAGNA AI SENSI DELL'ART.1 COMMA 2 DEL D.L. N. 74/2012

STRUTTURA TECNICA COMMISSARIO DELEGATO

C O M U N E D I F I N A L E E M I L I A (M O)

PROGETTAZIONE E REALIZZAZIONE DI OPERE PER ADEGUAMENTO EDIFICIO SCOLASTICO ESISTENTE SCUOLA PRIMARIA "CASTELFRANCHI"

P R O G E T T O P R E L I M I N A R E

IL R.U.P.

Ing. Manuela Manenti

IL PROGETTISTA

Arch. Alfiero Moretti

GRUPPO DI PROGETTAZIONE

Arch. Filippo Giacomini
Ing. Graziella Moro
Ing. Susanna Orsi
Ing. Andrea Parenti
Ing. Romano Russo
Ing. Anna Schito

ELABORATO: ELABORATI ESPLICATIVI EST ESISTENTE ARCHITETTONICI

Bologna, Febbraio 2016

SCALA:

B4.02

Regione Emilia-Romagna

B4.02
1/16

PROGETTO ESECUTIVO LAVORI COMPLEMENTARI

COMUNE DI FINALE EMILIA
Provincia di Modena

LOTTO
N°16

D.C.R. n. 1741 DEL 23 SETTEMBRE 2014
LAVORI COMPLEMENTARI SCUOLA PRIMARIA "CASTELFRANCHI" E SCUOLA SECONDARIA I GRADO "FRASSONI"
MEDIANTE PROCEDURA NEGOZIATA AI SENSI DELL'ART. 57 II, comma 5 lett. a) del D.Lgs. n. 163/2006

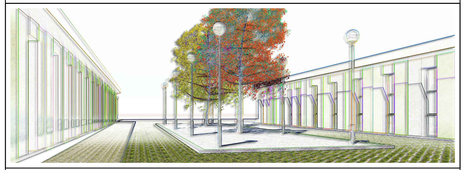

Impresa Esecutrice: ATI

Capogruppo Mandataria:

C.M.C. - Cooperativa muratori cementisti Ravenna
Via Trieste 76 48122 Ravenna
tel. +39 0544 428111
fax +39 0544 428554
cmc.cmc@cmcra.com

timbro e firma

Mandanti:

AR.CO. LAVORI s.c.c.
Via Negrini,1 4123 Ravenna
Tel. 0544/463853 Fax. 0544/450337
Mail: arcolavori@arcolavori.com

timbro e firma

Progettazione Interna:

C.M.C. - Cooperativa muratori cementisti Ravenna
Via Trieste 76 48122 Ravenna
tel. +39 0544 428111
fax +39 0544 428554
cmc.cmc@cmcra.com

Progettista e responsabile delle varie specializzazioni nonchè responsabile coordinamento e integrazione tra le varie prestazioni specialistiche

Ing. Gian Luca Menchini

timbro e firma

Elaborato: AR_01 As built 16 febbraio 2016

SISTEMAZIONE ESTERNA

Scala 1:200

RESPONSABILE DEL PROCEDIMENTO:

Ing. MANUELA MANENTI

timbro e firma

C.S.E.:

timbro e firma

Consulenza alla Progettazione:

EU.LE.RO. ENG
VIA DEI BERIO 88 - ROMA (RM)

DIREZIONE LAVORI:

Ing. ANTONIO LIGORI

timbro e firma

SISTEMAZIONE ESTERNA
scala 1:200

LEGENDA:

- Recinzione
- A - Marciapiedi realizzato con masselli autobloccanti
- B - Area a verde
- C - Piastrelle di cemento
- D - Asfalto
- E - Pavimentazione in cemento

PARTIC. SEZIONE PAVIMENTAZIONI SCALA 1:20

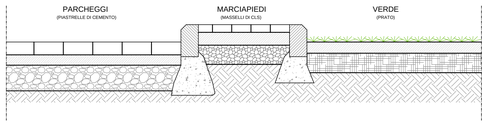

A. PARTIC. COSTRUTTIVO MARCIAPIEDI SCALA 1:10

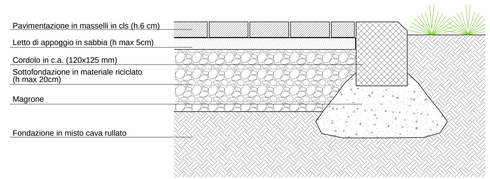

B. PARTIC. COSTR. PERCORSI CARRABILI SCALA 1:10

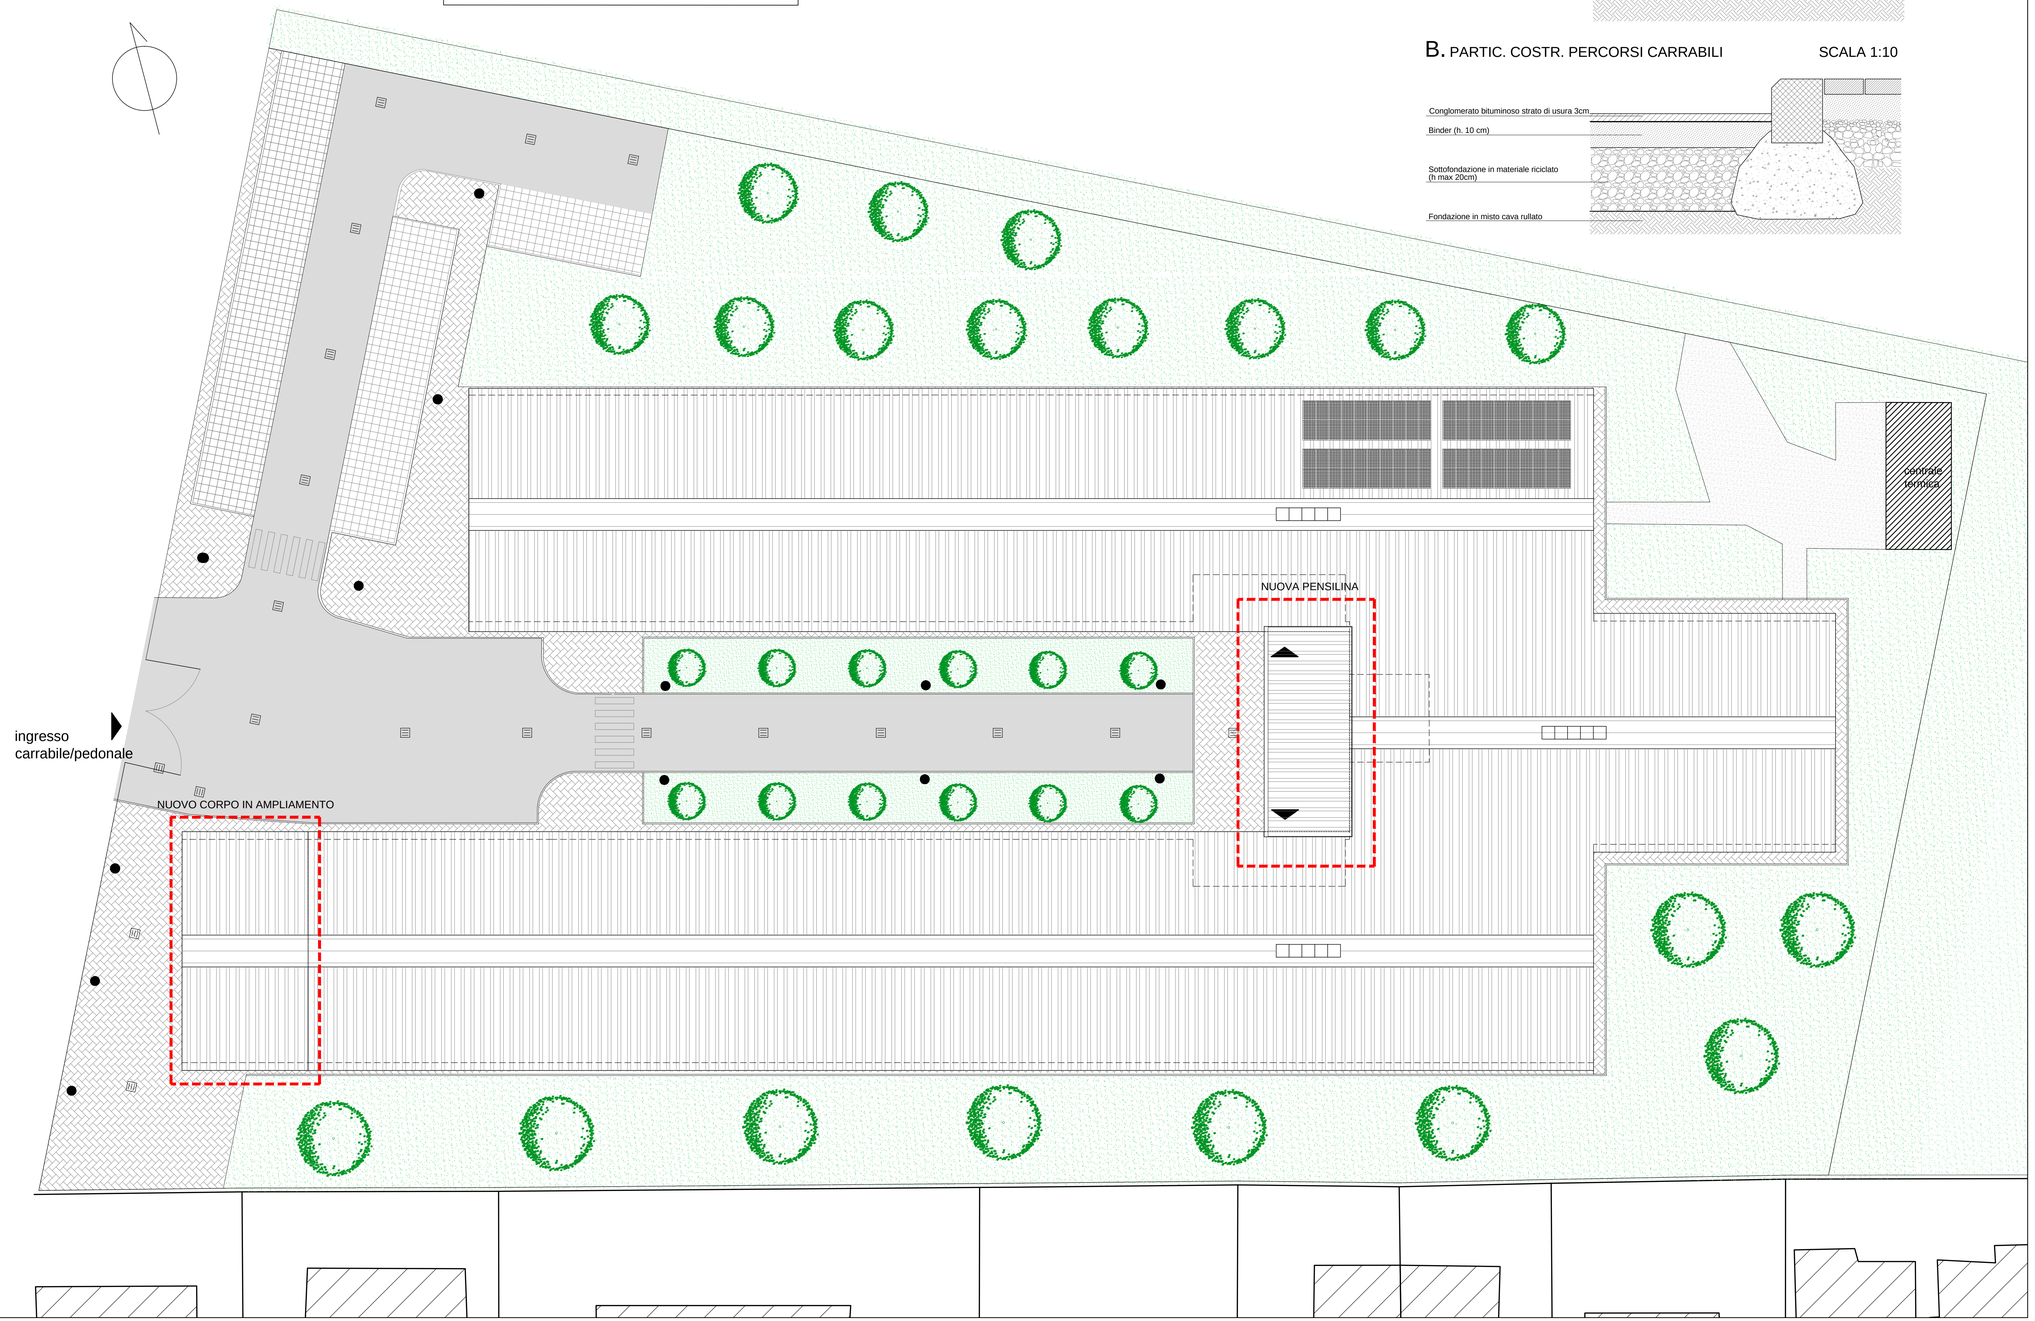

Regione Emilia-Romagna B4.02 2/16

AS BUILT

COMUNE DI FINALE EMILIA (Provincia di Modena) — LOTTO N° 16

SCUOLA PRIMARIA "CASTELFRANCHI" E SCUOLA SECONDARIA I GRADO "FRASSONI"

Impresa Esecutrice: ATI

Capogruppo Mandataria:





firma e timbro | firma e timbro | firma e timbro

Progettazione Interna:



Ing. Gian Luca Manchini

firma e timbro

Consulenza alla Progettazione:

Ing. Leonardo Gatti

Elaborato: AS_04

PIANTA PIANO TERRA

PIANTA DISTRIBUTIVO-FUNZIONALE

scala 1:100 scala 1:100 scala 1:200

RESPONSABILE DEL PROCEDIMENTO:

Ing. MANUELA MANENTI

firma e timbro

C.S.E.:

firma e timbro

DIREZIONE LAVORI:

Ing. ANTONIO LIGORI

firma e timbro

LAYOUT FUNZIONALE
scala 1:200

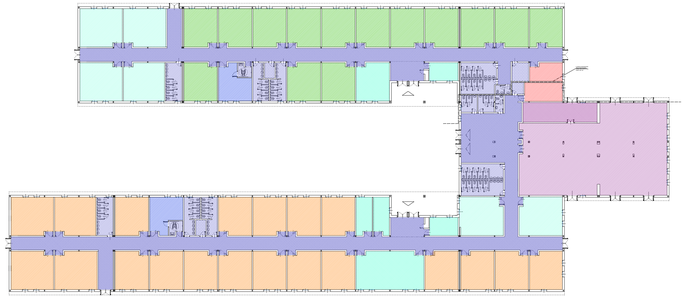

PIANTA PIANO TERRA
scala 1:100

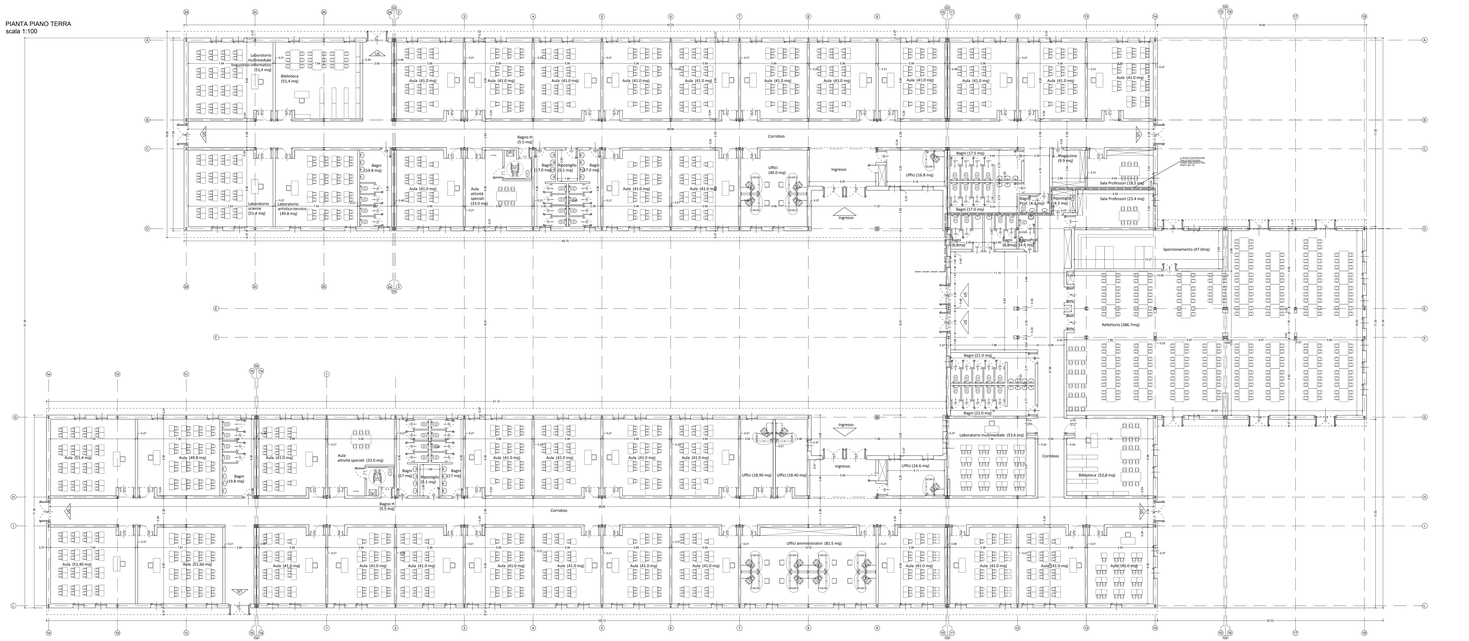

Regione Emilia-Romagna **B4.02 3/16**

AS BUILT

COMUNE DI FINALE EMILIA
Provincia di Modena

LOTTO N° 16

SCUOLA PRIMARIA "CASTELFRANCHI" E SCUOLA SECONDARIA I GRADO "FRASSONI"

Impresa Esecutrice: ATI

Capogruppo Mandataria:
CMC - Cooperativa muratori cementisti Ravenna
Via Trieste 76 48122 Ravenna
tel. +39 0544 428111
fax +39 0544 420004
cmc.info@cmcha.com
timbro e firma

Mandanti:
FISCHER S.r.l.
Via Ferrara, 44
30176 - Porto (VE)
Tel. 0548.73.208 - Fax 0548.92.907
mail: postmaster@eschfisc.com
timbro e firma

ARCO
ARCO LAVORI s.r.l.
Via Negrelli, 1 42122 Ravenna
Tel. 0544/413853 Fax. 0544/465327
Mail: arcolavori@arcolavori.com
timbro e firma

Progettazione Interna:
CMC - Cooperativa muratori cementisti Ravenna
Via Trieste 76 48122 Ravenna
tel. +39 0544 428111
fax +39 0544 420004
cmc.info@cmcha.com

Progettista e responsabile delle varie specializzazioni nonché responsabile coordinamento e integrazione tra le varie prestazioni specialistiche:
Ing. Gian Luca Menchini
timbro e firma

Consulenza alla Progettazione:
Ing. Leonardo Gatti

Elaborato: AR_08
PIANTA PIANO TERRA Quadro 1 di 4
ABACO FINITURE scala 1:50

RESPONSABILE DEL PROCEDIMENTO:
Ing. MANUELA MANENTI
timbro e firma

C.S.E.:
timbro e firma

DIREZIONE LAVORI:
Ing. ANTONIO LIGORI
timbro e firma

ABACO FINITURE

DES	
S.U.	H.
S	P
F	Z

DES - Destinazione
S.U. - Superficie Utile [mq]
H. - Altezza
S - Finitura soffitto
P - Finitura pavimento
F - Finitura pareti
Z - Zoccolino

SOFFITTI:
S1 - Controsoffitto assente - Travi a vista
S2 - Controsoffitto in fibra minerale 60x60cm - h=2.70
S3 - Controsoffitto in fibra minerale 60x60cm - h=2.40
PAVIMENTI:
P1 - Pavimento in grès porcellanato, Dim 30x30

FINITURA PARETI:
F1 - Tinteggiatura
F2 - Piastrelle in grès porcellanato, Dim 20x20 - h=2.00
ZOCCOLINI:
Z1 - Zoccolino in legno

PIANTA CHIAVE

Quadro 1 di 4

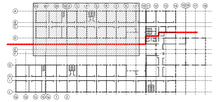

PIANTA PIANO TERRA
QUADRO 1 di 4
scala 1:50

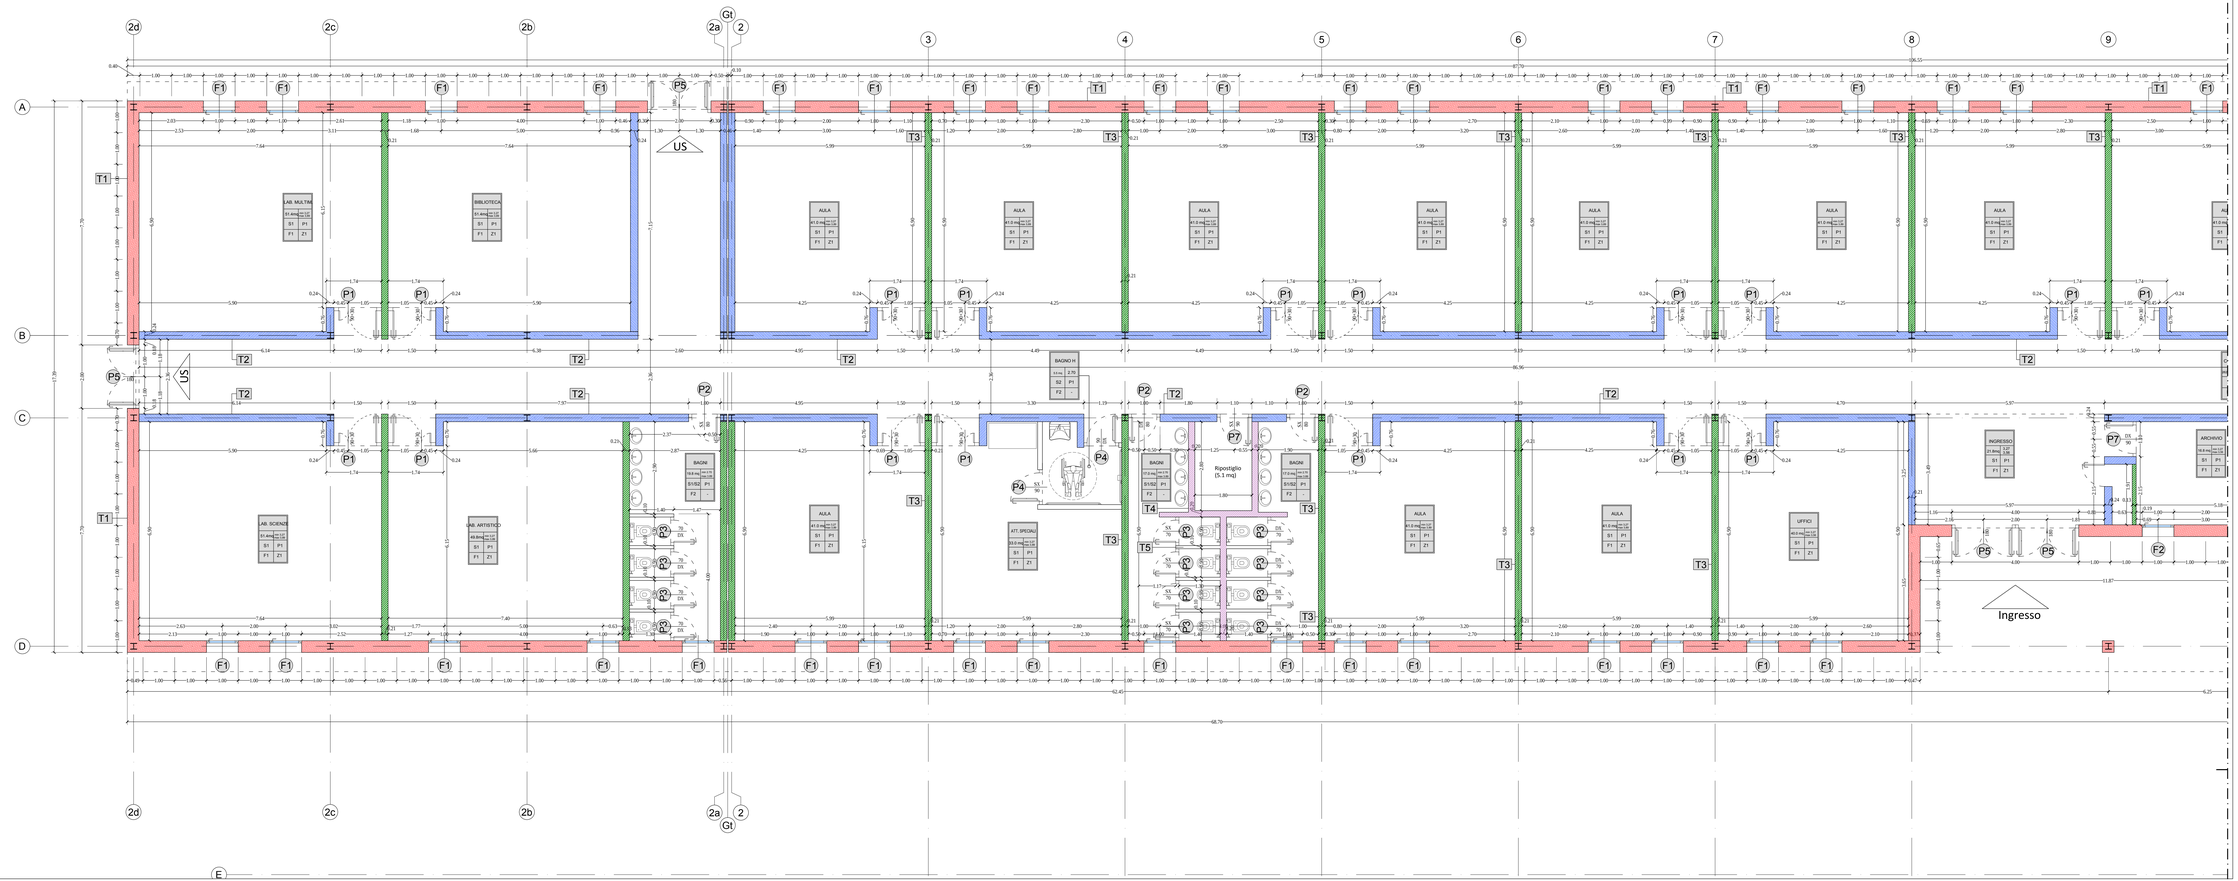

Regione Emilia-Romagna **B4.02 4/16**

AS BUILT

COMUNE DI FINALE EMILIA
Provincia di Modena

LOTTO N° 16

SCUOLA PRIMARIA "CASTELFRANCHI" E SCUOLA SECONDARIA I GRADO "FRASSONI"

Impresa Esecutrice: ATI

Capogruppo Mandataria:
CPLC - Cooperativa muratori cementisti Ravenna
Via Trieste 76 48122 Ravenna
tel. +39 0544 428111
fax +39 0544 428204
cmc.cmc@cmcra.com
timbro e firma

Mandanti:
FEDRIZZI S.r.l.
Piazza Farnese, 44
00186 - Roma (RM)
Tel. 06/6867S.208 - Fax 06/68,92.067
Mail: postmaster@fedrizzi.com
timbro e firma

ARCO
ARCO LAVORI s.r.l.c.
Via Negrini,1 4123 Ravenna
Tel. 0544/463853 Fax. 054/465237
Mail: arcolavori@arcolavori.com
timbro e firma

Progettazione Interna:
CPLC - Cooperativa muratori cementisti Ravenna
Via Trieste 76 48122 Ravenna
tel. +39 0544 428111
fax +39 0544 428204
cmc.cmc@cmcra.com

Progettista e responsabile delle varie specializzazioni nonché responsabile coordinamento e integrazione tra le varie prestazioni specialistiche

Ing. Gian Luca Menchini
timbro e firma

Elaborato: AR_09
PIANTA PIANO TERRA Quadro 2 di 4
ABACO FINITURE scala 1:50/1:20

RESPONSABILE DEL PROCEDIMENTO:
Ing. MANUELA MANENTI
timbro e firma

C.S.E.:
timbro e firma

Consulenza alla Progettazione:
Ing. Leonardo Gatti

DIREZIONE LAVORI:
Ing. ANTONIO LIGORI
timbro e firma

ABACO FINITURE

DES	
S.U.	H.
S	P
F	Z

DES - Destinazione
S.U. - Superficie Utile [mq]
H. - Altezza
S - Finitura soffitto
P - Finitura pavimento
F - Finitura pareti
Z - Zoccolino

SOFFITTI:
S1 - Controsoffitto assente - Travi a vista
S2 - Controsoffitto in fibra minerale 60x60cm - h=2.70
S3 - Controsoffitto in fibra minerale 60x60cm - h=2.40
PAVIMENTI:
P1 - Pavimento in grès porcellanato, Dim 30x30

FINITURA PARETI:
F1 - Tinteggiatura
F2 - Piastrelle in grès porcellanato, Dim 20x20 - h=2.00
ZOCCOLINI:
Z1 - Zoccolino in legno

PIANTA CHIAVE Quadro 2 di 4

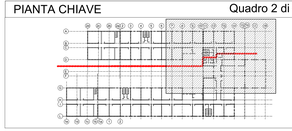

PIANTA PIANO TERRA
QUADRO 2 di 4
scala 1:50

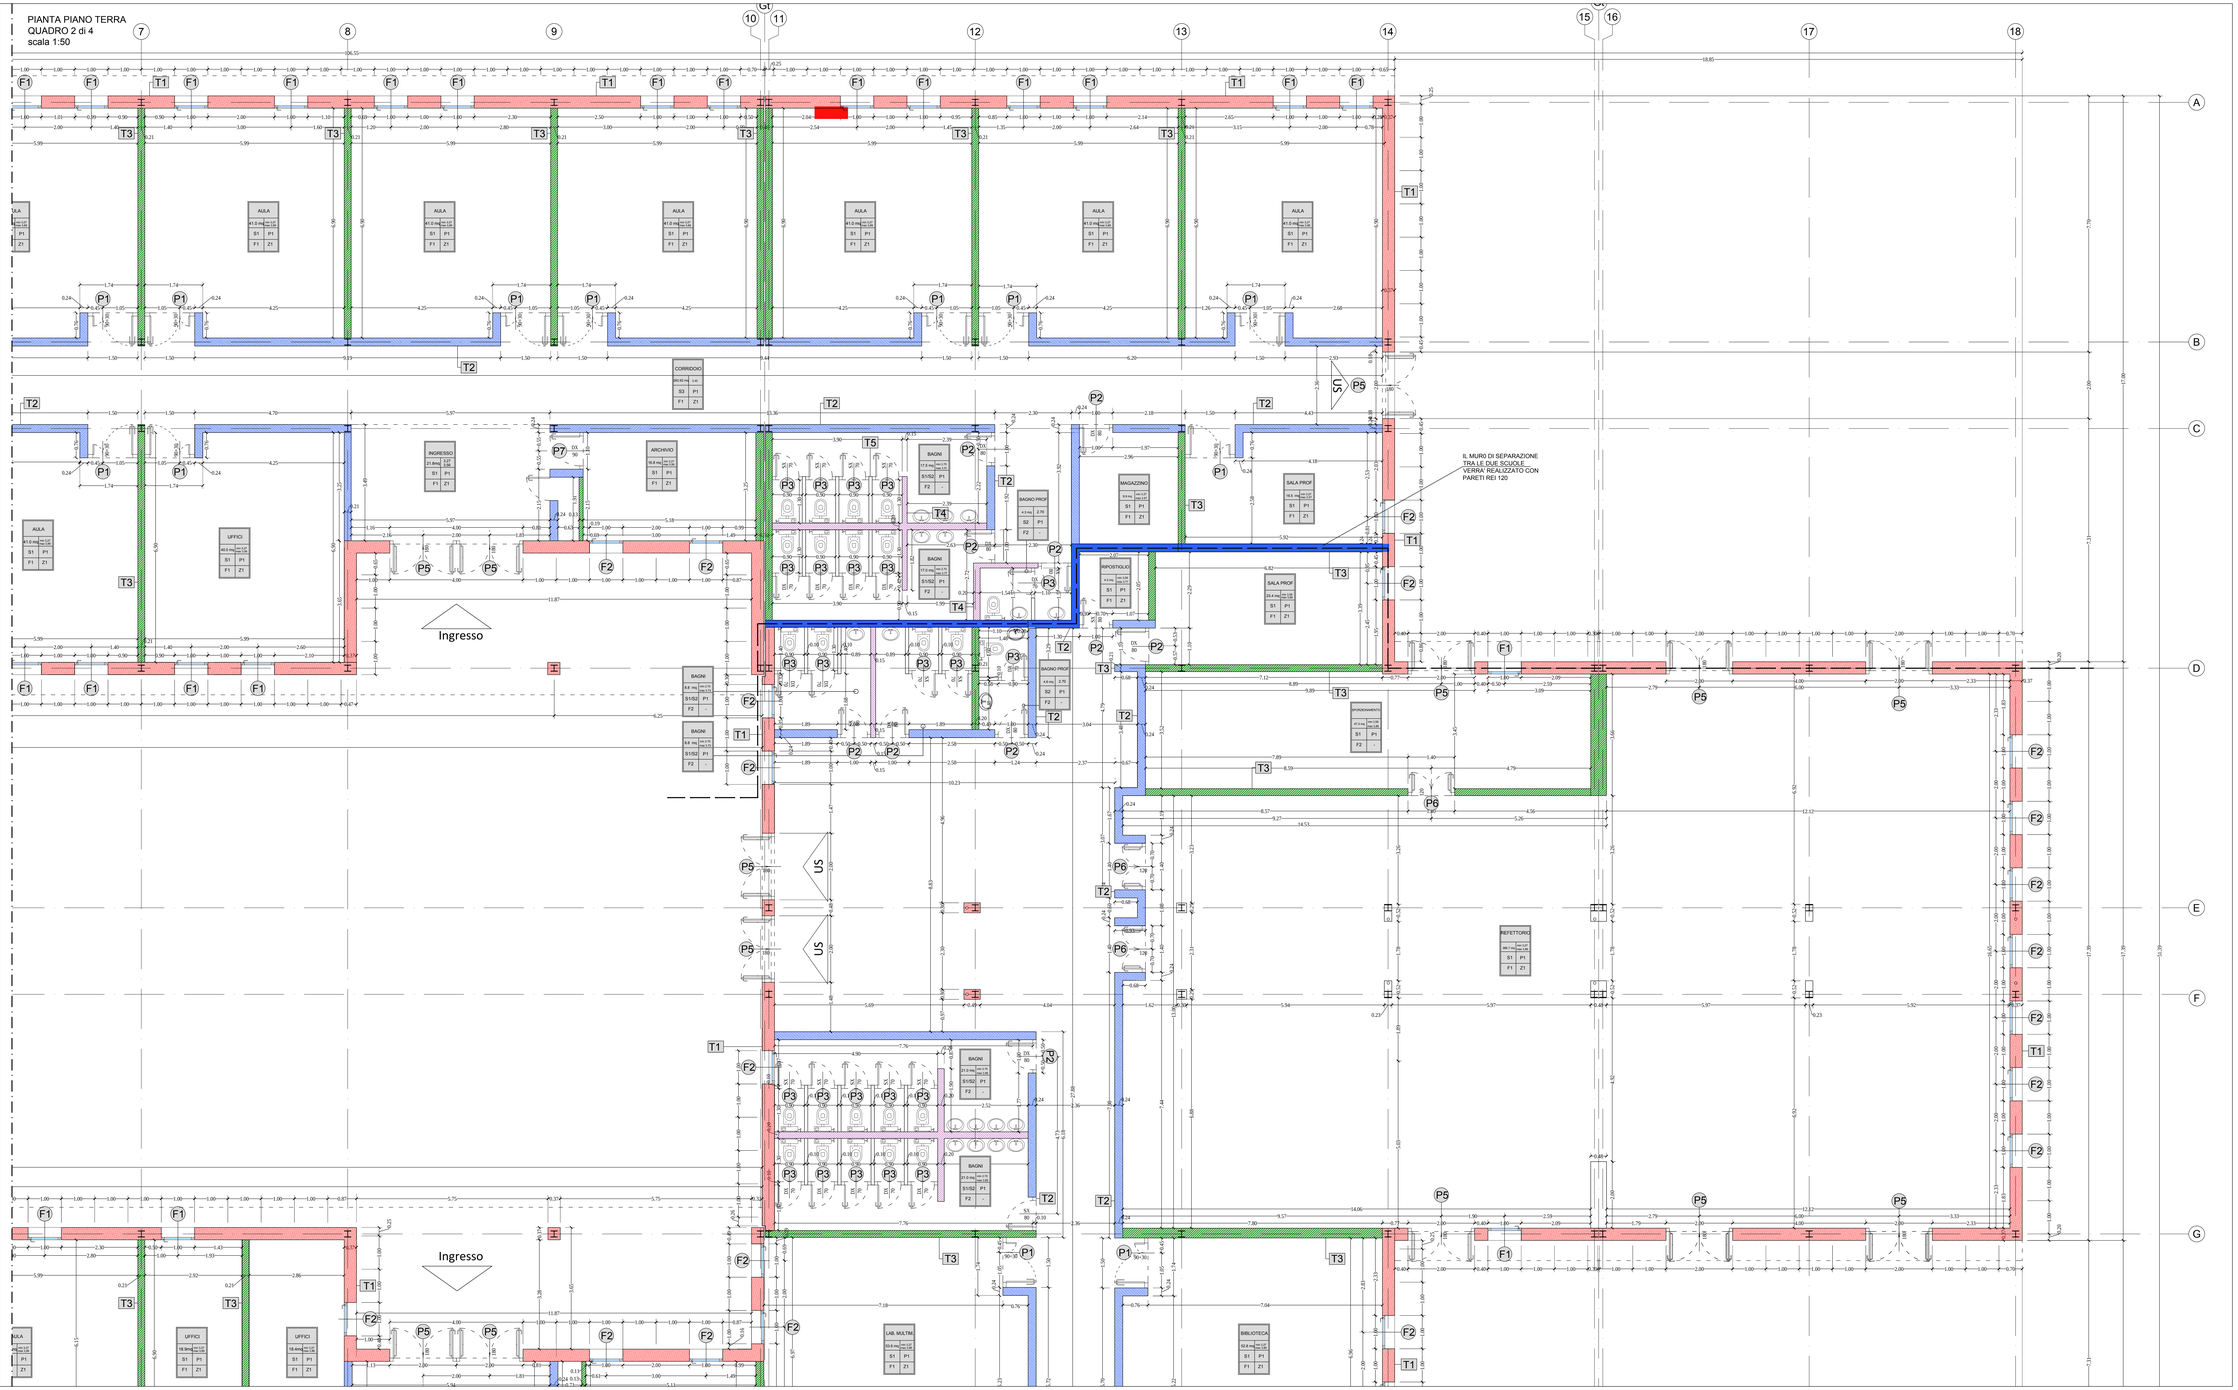

Regione Emilia-Romagna

B4.02
5/16

AS BUILT

COMUNE DI FINALE EMILIA
Provincia di Modena

LOTTO N°
16

SCUOLA PRIMARIA "CASTELFRANCHI" E SCUOLA SECONDARIA I GRADO "FRASSONI"

Impresa Esecutrice: ATI

Capogruppo Mandataria:

C.M.C. - Cooperativa muratori cementisti Ravenna
Via Trieste 76 48122 Ravenna
tel. +39 0544 428511
fax +39 0544 428504
cmc.cm@cmcra.com

timbro e firma

Mandanti:

Piazza Farnese, 44
00186 – Roma (RM)
Tel. 06/68.71.208 – Fax 06/68.92.907
Mail: posmaster@eschilo.com

ARCO
ALCO, LAVORI s.c.r.
Via Negrelli, 1 - 48123 Ravenna
Tel. 0544/453853 Fax. 0544/450237
Mail: arcolavori@arcolavori.com

timbro e firma

timbro e firma

Progettazione Interna:

C.M.C. - Cooperativa muratori cementisti Ravenna
Via Trieste 76 48122 Ravenna
tel. +39 0544 428511
fax +39 0544 428504
cmc.cm@cmcra.com

Progettista e responsabile delle varie specializzazioni nonché responsabile coordinamento e integrazione tra le varie prestazioni specialistiche:

Ing. Gian Luca Menchini

timbro e firma

Elaborato: AR_10

PIANTA PIANO TERRA Quadro 3 di 4
ABACO FINITURE scala 1:50/1:200

RESPONSABILE DEL PROCEDIMENTO:
Ing. MANUELA MANENTI

timbro e firma

C.S.E.:

timbro e firma

Consulenza alla Progettazione:
Ing. Leonardo Gatti

DIREZIONE LAVORI:
Ing. ANTONIO LIGORI

timbro e firma

ABACO FINITURE

DES	
S.U.	H.
S	P
F	Z

DES - Destinazione
S.U. - Superficie Utile [mq]
H. - Altezza
S - Finitura soffitto
P - Finitura pavimento
F - Finitura pareti
Z - Zoccolino

SOFFITTI:
S1 - Controsoffitto assente - Travi a vista
S2 - Controsoffitto in fibra minerale 60x60cm - h=2.70
S3 - Controsoffitto in fibra minerale 60x60cm - h=2.40
PAVIMENTI:
P1 - Pavimento in grès porcellanato, Dim 30x30

FINITURA PARETI:
F1 - Tinteggiatura
F2 - Piastrelle in grès porcellanato, Dim 20x20 - h=2.00
ZOCCOLINI:
Z1 - Zoccolino in legno

PIANTA CHIAVE

Quadro 3 di 4

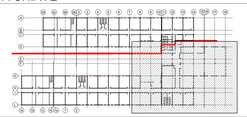

PIANTA PIANO TERRA
QUADRO 3 di 4
scala 1:50

Ingresso

Ingresso

US

US

US

US

BAGNI
S1/S2 P1
F2 -

BAGNI
S1/S2 P1
F2 -

BAGNI
S1/S2 P1
F2 -

BAGNI
S1/S2 P1
F2 -

BAGNI
S1/S2 P1
F2 -

RIPOSTIGLIO
S1 P1
F1 Z1

SALA PROF
S1 P1
F1 Z1

BAGNO PROF
S2 P1
F2 -

STOCCAMENTO
S1 P1
F2 -

REFETTORIO
S1 P1
F1 Z1

UFFICI
S1 P1
F1 Z1

UFFICI
S1 P1
F1 Z1

INGRESSO
S1 P1
F1 Z1

UFFICI
S1 P1
F1 Z1

LAB. MULTIM
S1 P1
F1 Z1

BIBLIOTECA
S1 P1
F1 Z1

CORRIDOIO
S3 P1
F1 Z1

UFFICI
S1 P1
F1 Z1

AULA
S1 P1
F1 Z1

AULA
S1 P1
F1 Z1

AULA
S1 P1
F1 Z1

AULA
S1 P1
F1 Z1

D
E
F
G
H
I
L

7 8 9 10 11 Gt 12 13 14 15 16 Gt 17 18

Regione Emilia-Romagna

AS BUILT

COMUNE DI FINALE EMILIA
Provincia di Modena

LOTTO N° 16

SCUOLA PRIMARIA "CASTELFRANCHI" E SCUOLA SECONDARIA I GRADO "FRASSONI"

Impresa Esecutrice: ATI

Capogruppo Mandataria:
CMC – Cooperativa muratori cementisti
Via Trieste 76 48122 Ravenna
Tel. +39 0544 428111
Fax. +39 0544 420554
cmc.info@cmcra.com

Mandanti:

ARCO
ARCO LAVORI s.r.l.
Via Negrini,1 - 4123 Ravenna
Tel. +39 0544 450511 Fax +39 450537
Mail: arcolavori@arcolavori.com

timbro e firma | timbro e firma | timbro e firma

Progettazione Interna:
CMC – Cooperativa muratori cementisti
Via Trieste 76 48122 Ravenna
Tel. +39 0544 428111
Fax. +39 0544 420554
cmc.info@cmcra.com

Progettista e responsabile delle varie specializzazioni nonchè responsabile coordinamento e integrazione tra le varie prestazioni specialistiche

Ing. Gian Luca Monchini

timbro e firma

Elaborato: AR_11
PIANTA PIANO TERRA Quadro 4 di 4
ABACO FINITURE
scala 1:50

RESPONSABILE DEL PROCEDIMENTO:
Ing. MANUELA MANENTI
timbro e firma

C.S.E.:
timbro e firma

Consulenza alla Progettazione:
Ing. Leonardo Gatti

DIREZIONE LAVORI:
Ing. ANTONIO LIGORI
timbro e firma

ABACO FINITURE

DES	
S.U.	H.
S	P
F	Z

DES - Destinazione
S.U. - Superficie Utile [mq]
H. - Altezza
S - Finitura soffitto
P - Finitura pavimento
F - Finitura pareti
Z - Zoccolino

SOFFITTI:
S1 - Controsoffitto assente - Travi a vista
S2 - Controsoffitto in fibra minerale 60x60cm - h=2.70
S3 - Controsoffitto in fibra minerale 60x60cm - h=2.40
PAVIMENTI:
P1 - Pavimento in gres porcellanato, Dim 30x30

FINITURA PARETI:
F1 - Tinteggiatura
F2 - Piastrelle in gres porcellanato, Dim 20x20 - h=2.00
ZOCCOLINI:
Z1 - Zoccolino in legno

PIANTA CHIAVE Quadro 4 di 4

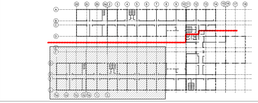

PIANTA PIANO TERRA
QUADRO 4 di 4
scala 1:50

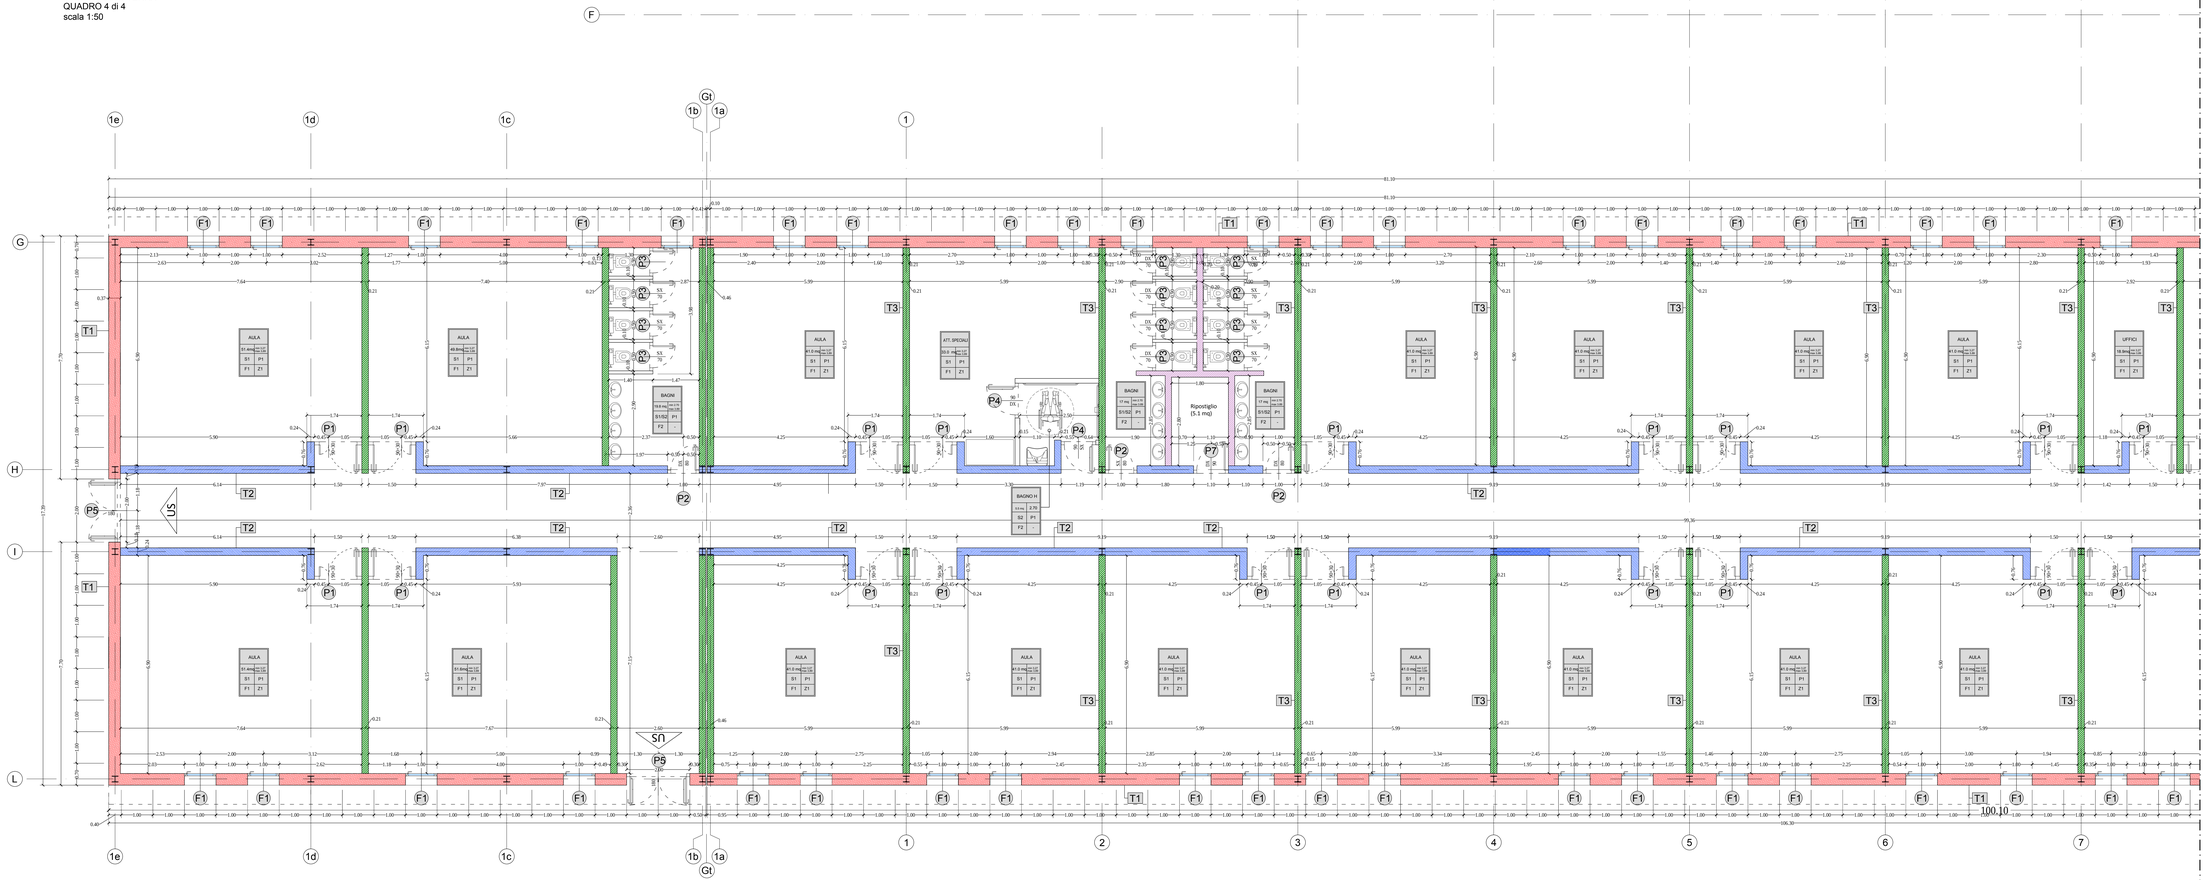

Regione Emilia-Romagna

B4.02
7/16

AS BUILT

COMUNE DI FINALE EMILIA
Provincia di Modena

LOTTO N°
16

SCUOLA PRIMARIA "CASTELFRANCHI" E SCUOLA SECONDARIA I GRADO "FRASSONI"

Impresa Esecutrice: ATI

Capogruppo Mandataria:










Progettista e responsabile delle varie specializzazioni nonché del coordinamento e integrazione tra le varie prestazioni specialistiche:

Ing. Gian Luca Menchini

timbro e firma

Elaborato: AR_07

PROSPETTI

scala 1:50

RESPONSABILE DEL PROCEDIMENTO:

Ing. MANUELA MANENTI

timbro e firma

C.S.E.:

timbro e firma

Consulenza alla Progettazione:

Ing. Leonardo Gatti

DIREZIONE LAVORI:

Ing. ANTONIO LIGORI

timbro e firma

PROSPETTO EST
scala 1:100

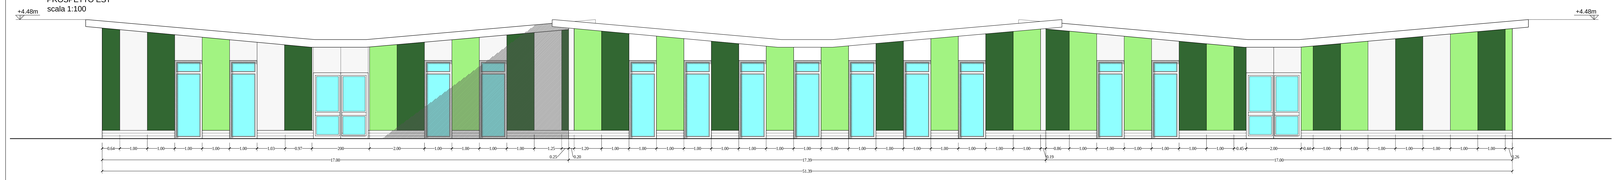

PROSPETTO OVEST
scala 1:100

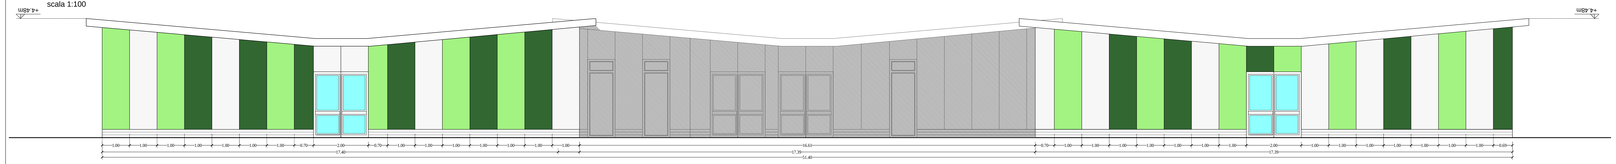

STRALCIO NORD
scala 1:100

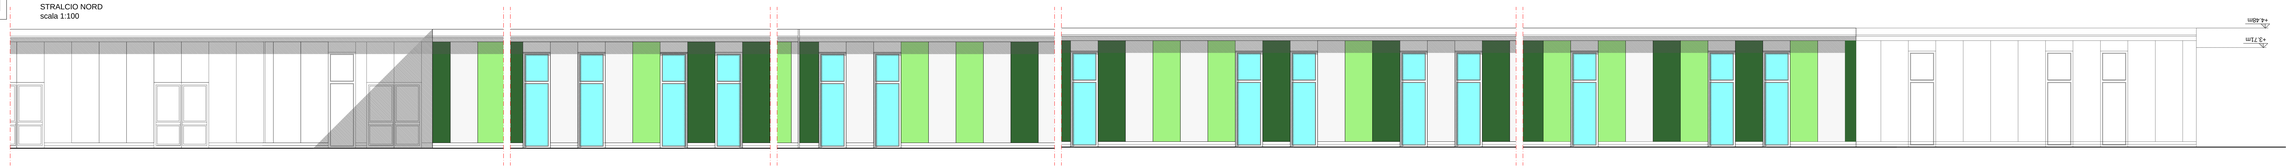

STRALCIO PROSPETTO SUD
scala 1:100

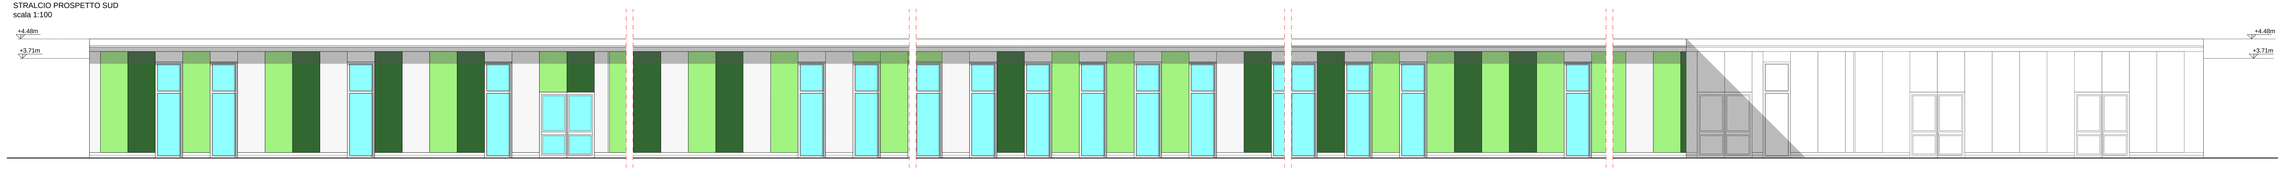

Regione Emilia-Romagna

B4.02
8/16

AS BUILT

COMUNE DI FINALE EMILIA
Provincia di Modena

LOTTO N° 16

SCUOLA PRIMARIA "CASTELFRANCHI" E SCUOLA SECONDARIA I GRADO "FRASSONI"

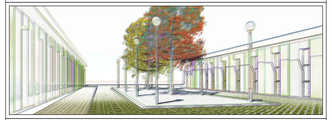

Impresa Esecutrice: ATI

Capogruppo Mandataria:

C.M.C. – Cooperativa muratori cementisti Ravenna
Via Trieste 76 - 48122 Ravenna
tel. +39 0544 428111
fax +39 0544 428554
cmc.cmc@cmcra.com

timbro e firma

Mandanti:

ESCHILO S.r.l.
Piazza Farnese, 44/
00192 Roma (RM)
Tel. 06/68.73.208 – Fax 06/68.92.907
Mail. postmaster@eschilo1.com

timbro e firma

ARCO LAVORI S.p.c.a.
Via Negrini, L. 4123 Ravenna
Tel. 0544/413853 Fax. 0544/450337
Mail. arcolavori@arcolavori.com

timbro e firma

Progettazione Interna:

C.M.C. – Cooperativa muratori cementisti Ravenna
Via Trieste 76 - 48122 Ravenna
tel. +39 0544 428111
fax +39 0544 428554
cmc.cmc@cmcra.com

Progettista e responsabile delle varie specializzazioni nonché responsabile coordinamento e integrazione tra le varie prestazioni specialistiche

Ing. Gian Luca Menchini

timbro e firma

Elaborato: AR_06

SEZIONE scala 1:50

RESPONSABILE DEL PROCEDIMENTO:

Ing. MANUELA MANENTI

timbro e firma

C.S.E.:

timbro e firma

Consulenza alla Progettazione:

Ing. Leonardo Gatti

DIREZIONE LAVORI:

Ing. ANTONIO LIGORI

timbro e firma

SEZIONE AA
scala 1:50

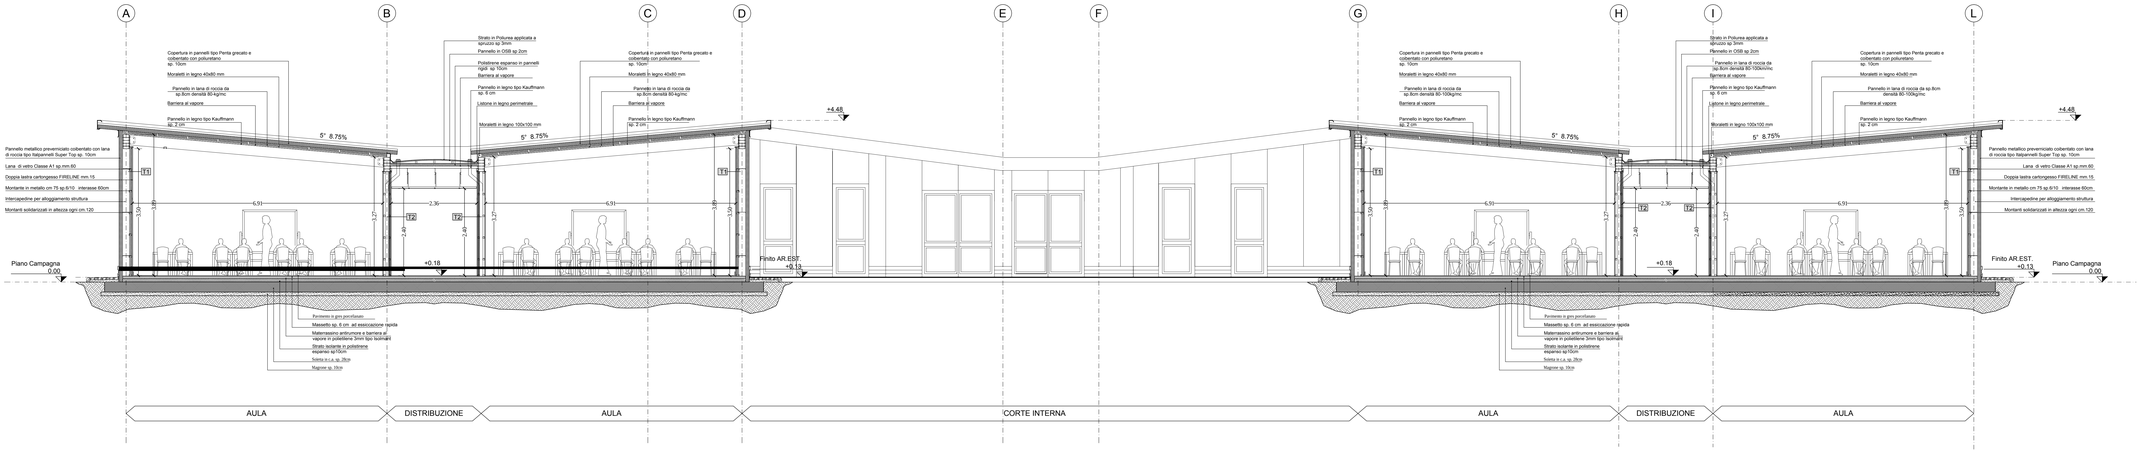

KEY-PLAN

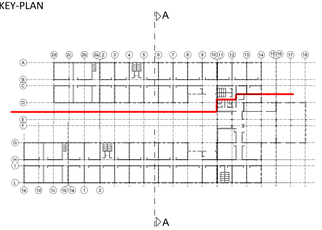

Regione Emilia-Romagna

B4.02
9/16

PROGETTO ESECUTIVO LAVORI COMPLEMENTARI

COMUNE DI FINALE EMILIA (Provincia di Modena)	LOTTO N°16

D.G.R. n. 1741 DEL 21 SETTEMBRE 2014

LAVORI COMPLEMENTARI SCUOLA PRIMARIA "CASTELFRANCHI" E SCUOLA SECONDARIA 1 GRADO "FRASSONI" MEDIANTE PROCEDURA NEGOZIATA AI SENSI DELL'ART. 57 D. comma 5 lett. a) del D.Lgs. n. 163/2006.

Impresa Esecutrice: ATI

Capogruppo Mandataria:

CMC - Cooperativa muratori e cementisti di Ravenna
Via Trieste 76 - 48121 - Ravenna
Tel. 0544/421811 - Fax. 0544/422811
Mail: info@cmc.ra.it

Mandanti:

AFRO
AFRO soc. coop.
Via Trieste 76 - 48121 - Ravenna
Tel. 0544/421811 Fax. 0544/422227
Mail: andrea.bandini@afro.coop

Progettazione Interna:

CMC - Cooperativa muratori e cementisti di Ravenna
Via Trieste 76 - 48121 - Ravenna
Tel. 0544/421811 - Fax. 0544/422811
Mail: info@cmc.ra.it

Progettista responsabile delle varie specializzazioni nonché responsabile coordinamento e integrazione tra le varie prestazioni specialistiche:
Ing. Gian Luca Manchini

Elaborato: AR_02 As built 02 settembre 2015

PIANTA FUNZIONALE SCALA 1:200
E PIANTA ARCHITETTONICA SCALA 1:100

RESPONSABILE DEL PROCEDIMENTO:
Ing. MANUELA MANENTI

C.S.E.:

Consulenza alla Progettazione:
EU.LE.RO. ENG.
VIA DEI SERSO 88, 00155 rOMA

DIREZIONE LAVORI:
Ing. ANTONIO LIGORI

SECONDARIA I° GRADO "FRASSONI"	
AULE	
AULE ATTIVITÀ SPECIALI	
AULA PROFESSORI	
UFFICI BIBLIOTECA-LABORATORI	
DISIMPEGNO RIPOSTIGLIO - MAGAZZINI SERVIZI IGIENICI	

PRIMARIA "CASTELFRANCHI"	
AULE	
AULE ATTIVITÀ SPECIALI	
REFETTORIO SPOGLIATOIO/WC	
AULA PROFESSORI	
UFFICI BIBLIOTECA-LABORATORI	
DISIMPEGNO RIPOSTIGLIO - MAGAZZINI SERVIZI IGIENICI	

LAYOUT FUNZIONALE
scala 1:200

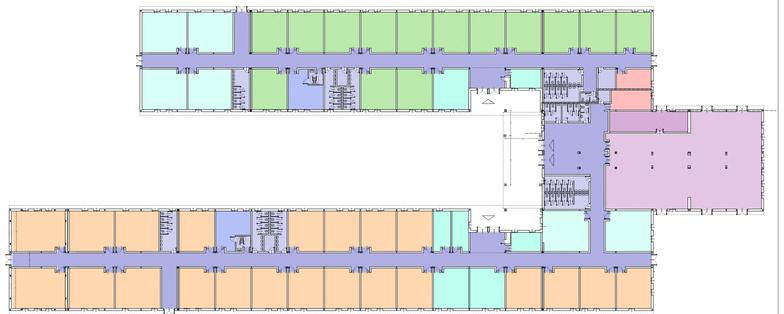

PIANTA PIANO TERRA
scala 1:100

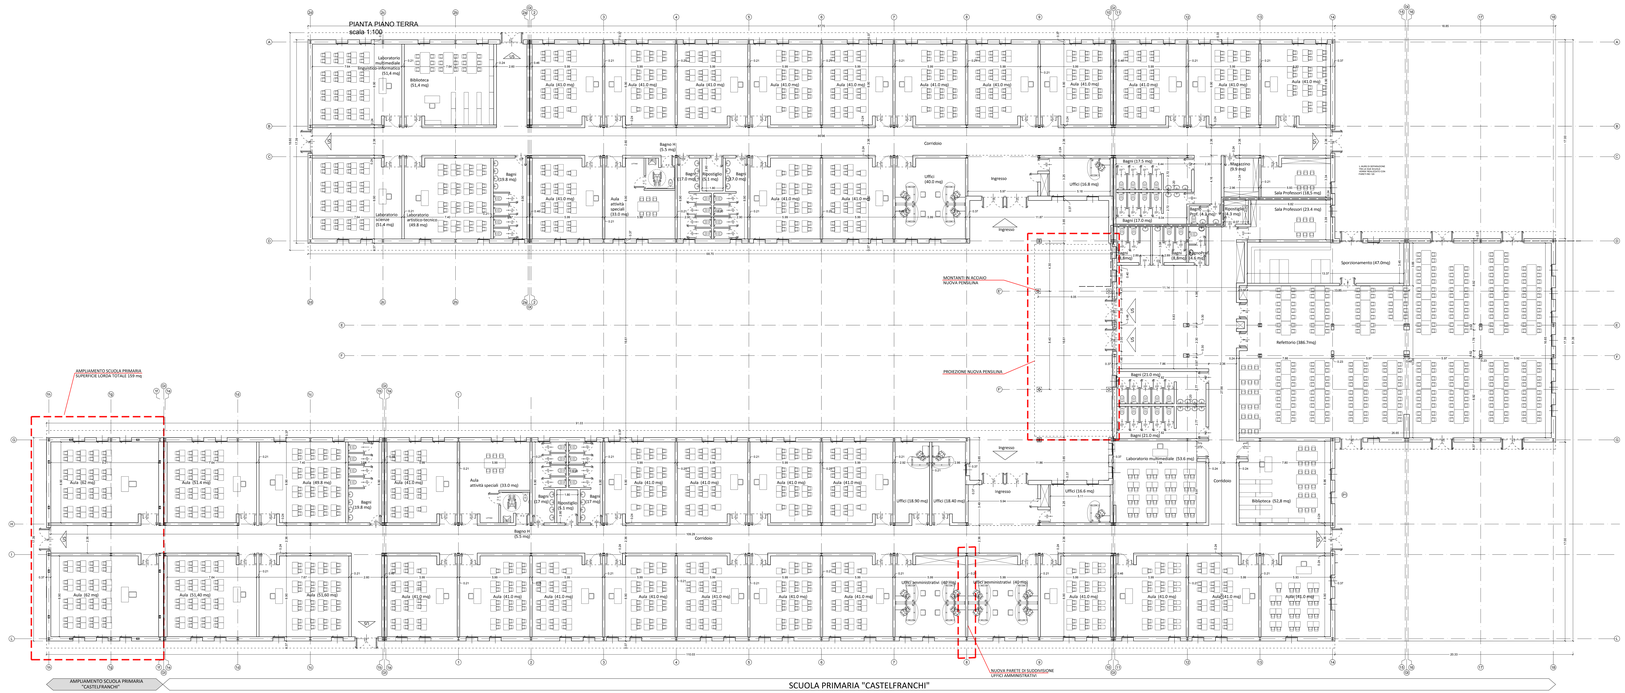

Regione Emilia-Romagna

PROGETTO ESECUTIVO LAVORI COMPLEMENTARI

COMUNE DI FINALE EMILIA
Provincia di Modena

LOTTO N°16

D.C.R. n. 1741 DEL 23 SETTEMBRE 2014
LAVORI COMPLEMENTARI SCUOLA PRIMARIA "CASTELFRANCHI" E SCUOLA SECONDARIA I GRADO "FRASSONI"
MEDIANTE PROCEDURA NEGOZIATA AI SENSI DELL'ART. 57 II, comma 5 lett. a) del D.Lgs. n. 163/2006

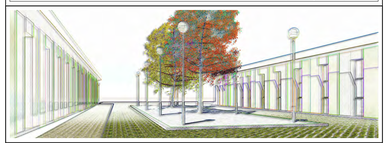

Impresa Esecutrice: ATI

Capogruppo Mandataria:

C.M.C. - Cooperativa muratori cementisti Ravenna
Via Trieste 76 48122 Ravenna
tel. +39 0544 428111
fax +39 0544 428504
cmc.cmc@cmcra.com

timbro e firma

Mandanti:

AR.CO. LAVORI s.c.c.
Via Negrini,1 4123 Ravenna
Tel. 0544/453853 Fax. 0544/450337
Mail: arcolavori@arcolavori.com

timbro e firma

Progettazione Interna:

C.M.C. - Cooperativa muratori cementisti Ravenna
Via Trieste 76 48122 Ravenna
tel. +39 0544 428111
fax +39 0544 428554
cmc.cmc@cmcra.com

Progettista e responsabile delle varie specializzazioni nonchè responsabile coordinamento e integrazione fra le varie prestazioni specialistiche

Ing. Gian Luca Menchini

timbro e firma

Elaborato: AR_03 As built 12 settembre 2015

PIANTA ARCHITETTONICA PROSPETTI E SEZIONE SCALA 1:50

RESPONSABILE DEL PROCEDIMENTO:

Ing. MANUELA MANENTI

timbro e firma

C.S.E.:

timbro e firma

Consulenza alla Progettazione:

EU.LE.RO. ENG.
Via dei Berio 88, 00155 Roma

DIREZIONE LAVORI:

Ing. ANTONIO LIGORI

timbro e firma

PIANTA PIANO TERRA
scala 1:50

AMPLIAMENTO SCUOLA PRIMARIA
SUPERFICIE LORDA TOTALE 169 mq

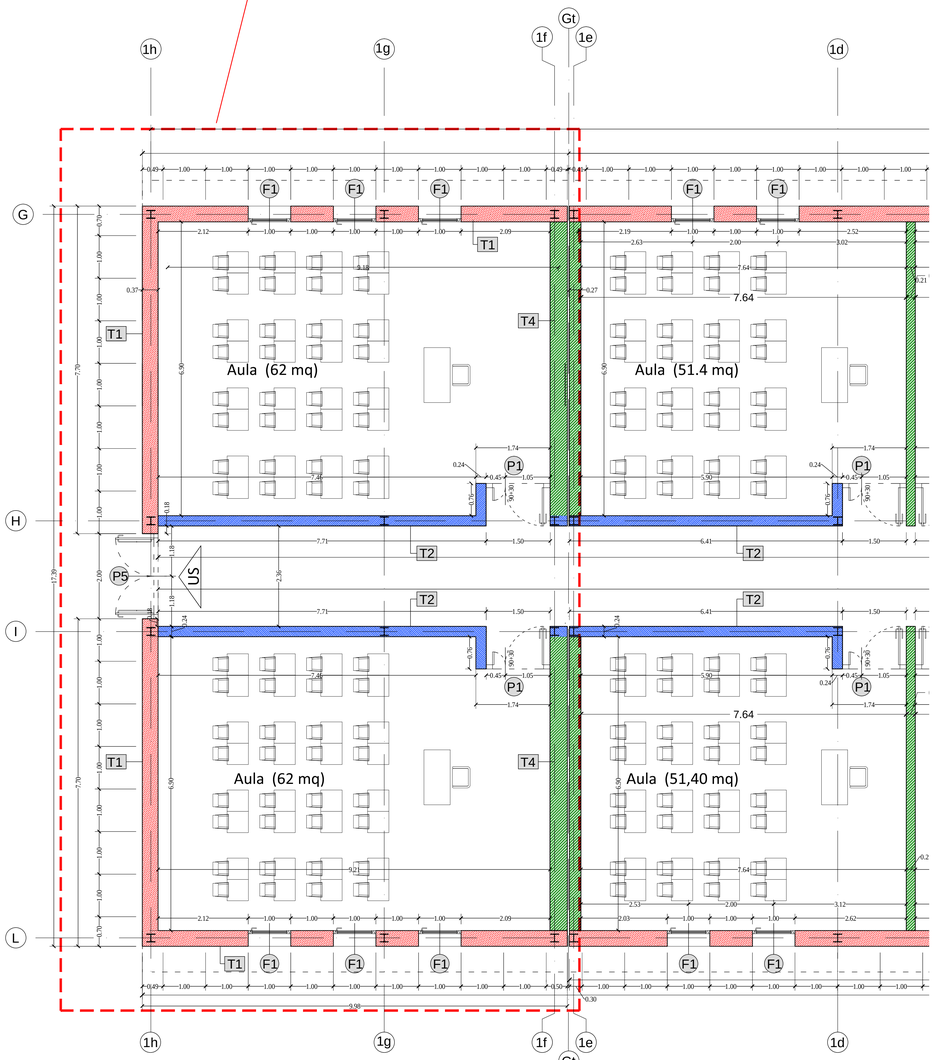

AMPLIAMENTO SCUOLA PRIMARIA
"CASTELFRANCHI"

PROSPETTO LATERALE scala 1:50

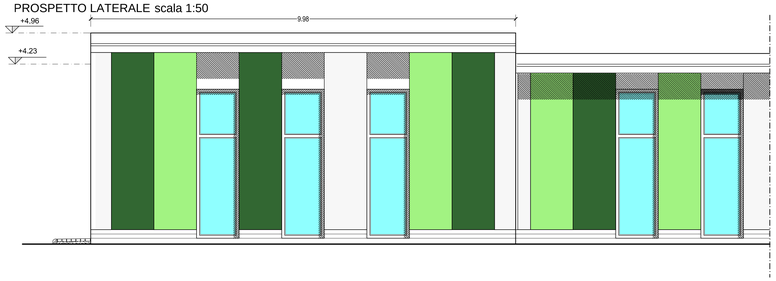

PROSPETTO FRONTALE scala 1:50

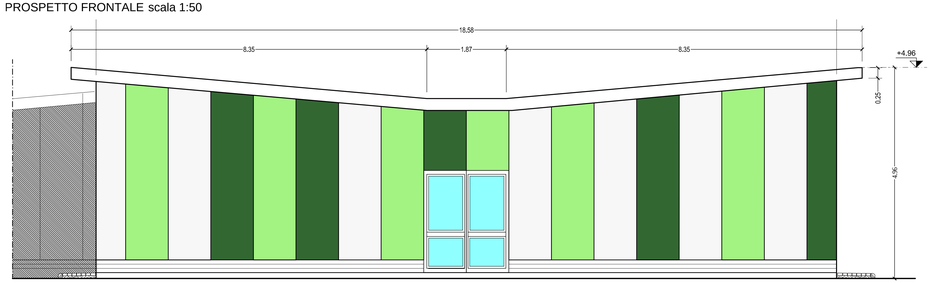

SEZIONE TRASVERSALE scala 1:50

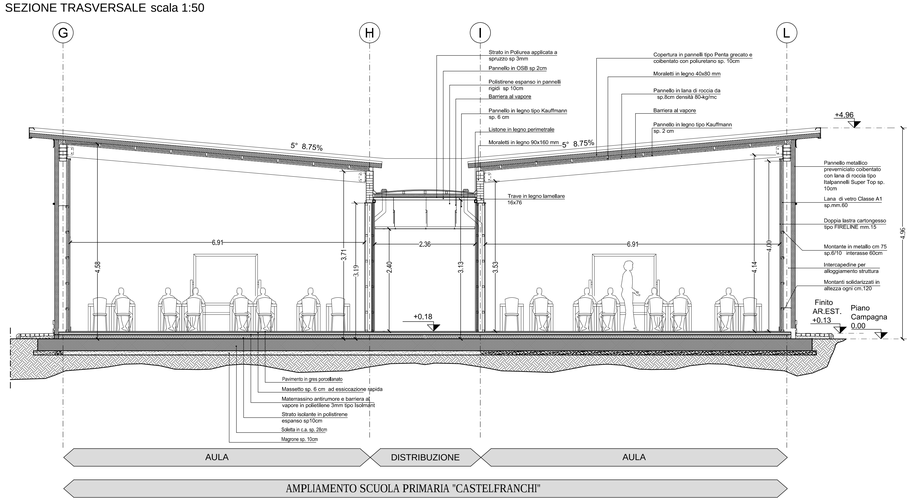

AMPLIAMENTO SCUOLA PRIMARIA "CASTELFRANCHI"

Regione Emilia-Romagna **B4.02 11/16**

PROGETTO ESECUTIVO LAVORI COMPLEMENTARI

COMUNE DI FINALE EMILIA
Provincia di Modena

LOTTO N°16

D.G.R. n. 1741 DEL 21 SETTEMBRE 2014
LAVORI COMPLEMENTARI SCUOLA PRIMARIA "CASTELFRANCHI" E SCUOLA SECONDARIA 1 GRADO "FRASSONI"
MEDIANTE PROCEDURA NEGOZIATA AI SENSI DELL'ART. 57 IL comma 5 lett. a) del D.Lgs. n. 163/2006

Impresa Esecutrice: ATI

Capogruppo Mandataria:
C.M.C. - Cooperativa muratori
Unnestad Ravenna
Via Trieste, 169 - 48122 Ravenna
Tel. +39 0544 420111
fax +39 0544 420534
cmc.cmc@cmcnet.com
timbro e firma

Mandanti:
ARCO
ARCO LAVORI S.r.l.
Via Negrita, 1 - 4123 Ravenna
Tel. 0544/413811 Fax. 0544/413337
Mail: arcolavori@arcolavori.com
timbro e firma

Progettazione Interna:
C.M.C. - Cooperativa muratori
Unnestad Ravenna
Via Trieste, 169 - 48122 Ravenna
Tel. +39 0544 420111
fax +39 0544 420534
cmc.cmc@cmcnet.com

Progettista e responsabile delle varie specializzazioni nonchè responsabile coordinamento e integrazione tra le varie prestazioni specialistiche
Ing. Gian Luca Monchini
timbro e firma

Elaborato: AR_04 As built 12 settembre 2015
PIANTA DELLE COPERTURE
scala 1:100

RESPONSABILE DEL PROCEDIMENTO:
Ing. MANUELA MANENTI
timbro e firma

C.S.E.:
timbro e firma

Consulenza alla Progettazione:
EU.LE.RO. ENG.
Via dei Berio 88, 00155 Roma

DIREZIONE LAVORI:
Ing. ANTONIO LIGORI
timbro e firma

PIANTA DELLE COPERTURE
scala 1:100

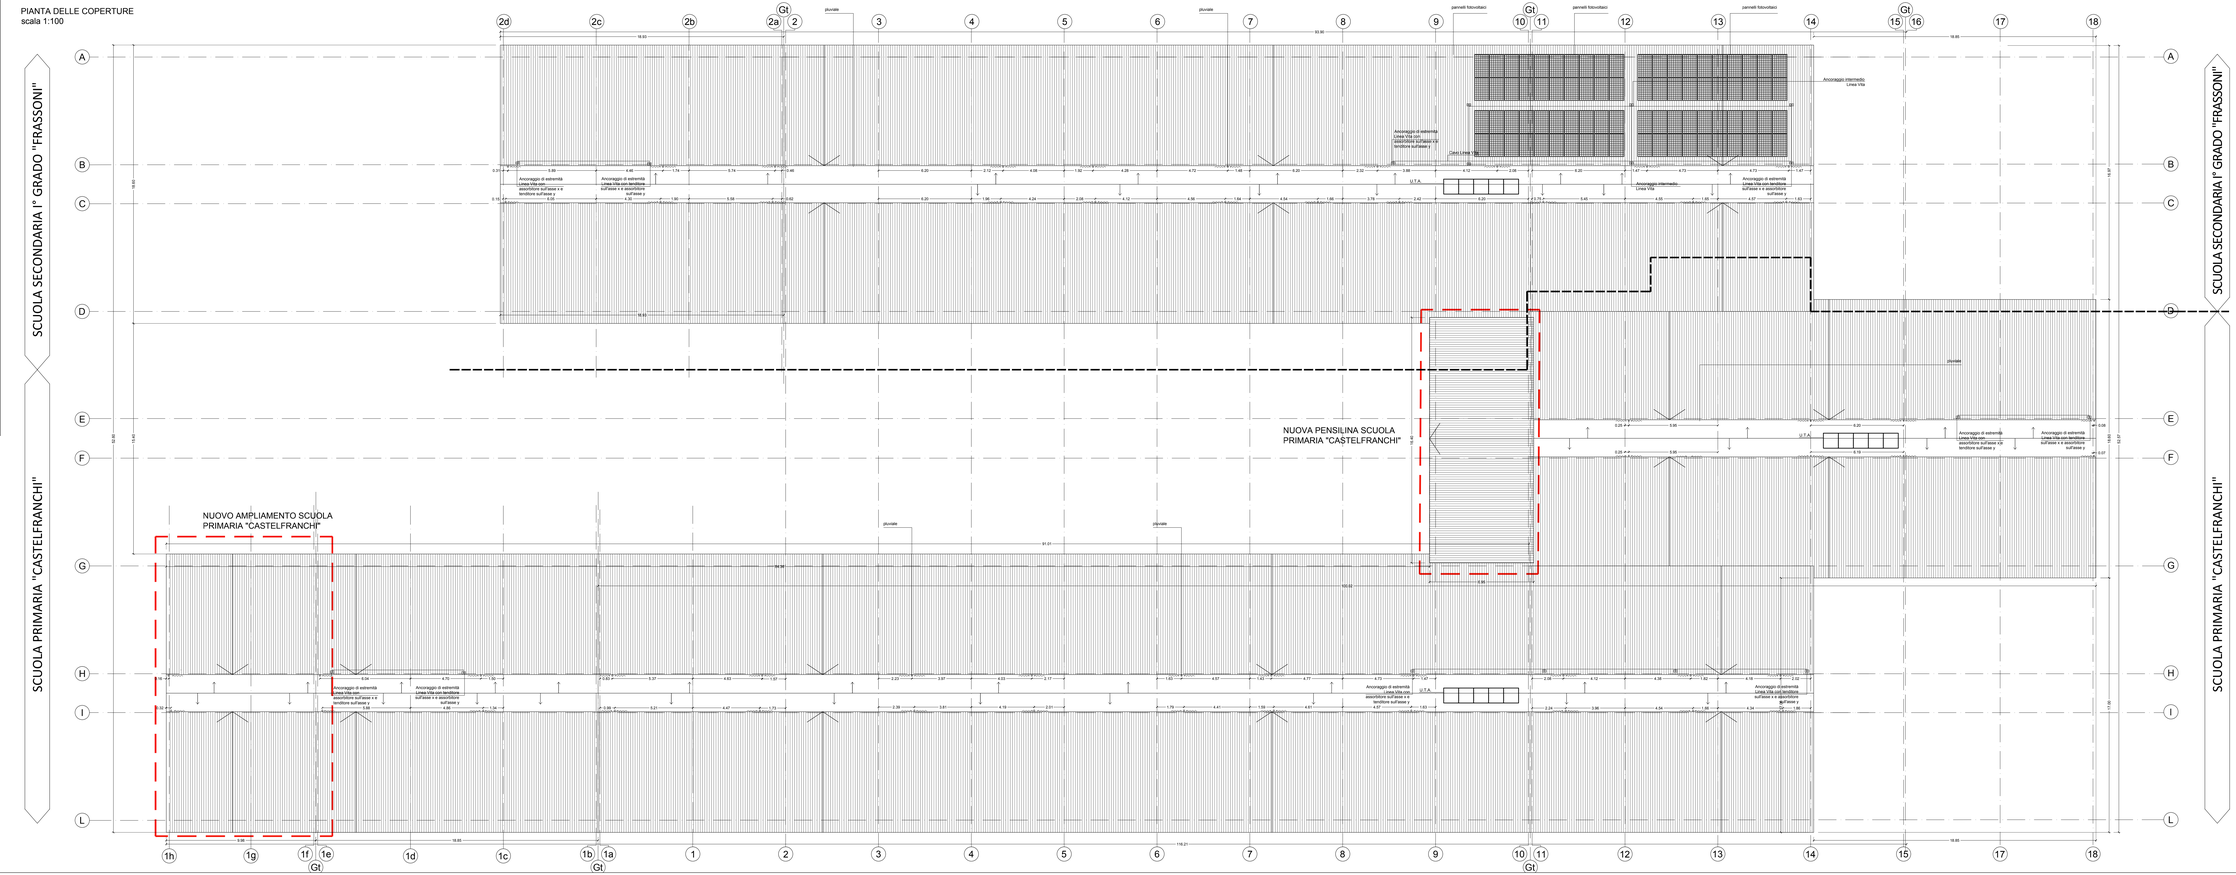

Regione Emilia-Romagna **B4.02 12/16**

AS BUILT

COMUNE DI FINALE EMILIA
Provincia di Modena

LOTTO N° 16

SCUOLA PRIMARIA "CASTELFRANCHI" E SCUOLA SECONDARIA I GRADO "FRASSONI"

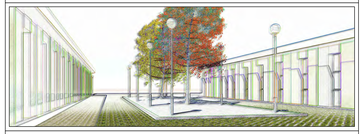

Impresa Esecutrice: ATI

Capogruppo Mandataria:

C.M.C. - Cooperativa muratori cementisti Ravenna
Via Trieste 76 48122 Ravenna
tel. +39 0544 428111
fax +39 0544 428534
cmc.cmc@cmcra.com

timbro e firma

Mandanti:

ESCHILOI S.r.l.
Piazza Farnese, 44
00186 - Roma (RM)
Tel. 06/68.73.208 - Fax 06/68.92.907
Mail: zeldmaster@eschilo5.com

timbro e firma

ARCO
ARCO. LAVORI s.c.c.
Via Negrini,1 4123 Ravenna
Tel. 0544/453853 Fax. 0544/453337
Mail: arcolavori@arcolavori.com

timbro e firma

Progettazione Interna:

C.M.C. - Cooperativa muratori cementisti Ravenna
Via Trieste 76 48122 Ravenna
tel. +39 0544 428111
fax +39 0544 428534
cmc.cmc@cmcra.com

Progettista e responsabile delle varie specializzazioni nonché responsabile coordinamento e integrazione tra le varie prestazioni specialistiche:
Ing. Gian Luca Menchini

timbro e firma

Elaborato: AR_12
ABACO MURATURE, PORTE E FINESTRE
Scala 1:10/1:20

RESPONSABILE DEL PROCEDIMENTO:
Ing. MANUELA MANENTI

timbro e firma

C.S.E.:

timbro e firma

Consulenza alla Progettazione:
Ing. Leonardo Gatti

DIREZIONE LAVORI:
Ing. ANTONIO LIGORI

timbro e firma

T1 — PARETE DI TAMPONATURA — ESTERNO / AULA

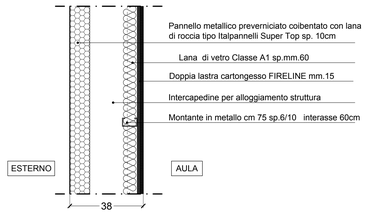

T2 — TAMPONATURA TIPO 2 — CORRIDOIO / AULE

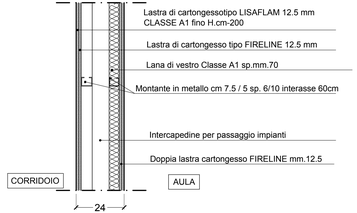

NOTA: FASCIA DI COIBENTAZIONE ACUSTICA AL CONTATTO DEI MONTANTI CON I SOLAI SUPERIORE ED INFERIORE

PACCHETTO DI COPERTURA

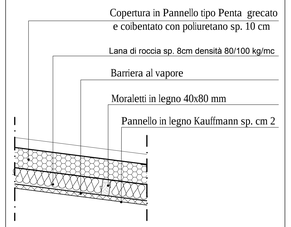

T3 — TAMPONATURA TIPO 3 — AULA / AULA BAGNO/AULA

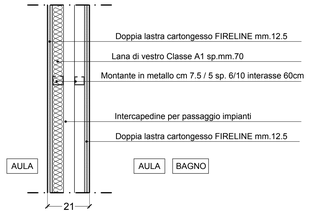

NOTA: FASCIA DI COIBENTAZIONE ACUSTICA AL CONTATTO DEI MONTANTI CON I SOLAI SUPERIORE ED INFERIORE

T4 — TAMPONATURA TIPO 4 — BAGNO / BAGNO

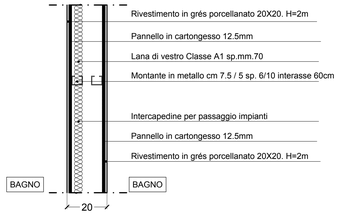

PACCHETTO ATTACCO A TERRA

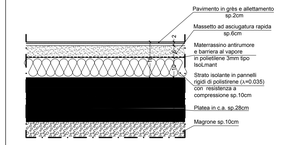

T5 — TAMPONATURA TIPO 5 — BAGNO / BAGNO

NOTA: ALTEZZA PARETE 2,3m

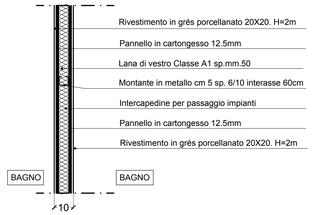

T6 — REI 120 — TAMPONATURA TIPO 6 — DI DIVISIONE ISTITUTI ADIACENTI

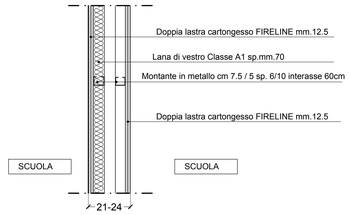

NOTA: FASCIA DI COIBENTAZIONE ACUSTICA AL CONTATTO DEI MONTANTI CON I SOLAI SUPERIORE ED INFERIORE

TIPO F01 — QUANTITA': 90

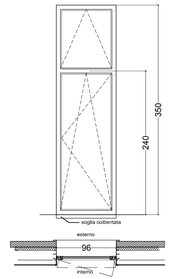

APERTURA: VASANTA E VASISTAS
SUP. NETTA INFISSO: 3.50 mq
NOTE: ALLUMINIO PREVERNICIATO A TAGLIO TERMICO E VETROCAMERA SPECCHIATURA INFERIORE CON VETRO DI SICUREZZA ACCESSORI RAAL 9005

TIPO P1 — QUANTITA': 48

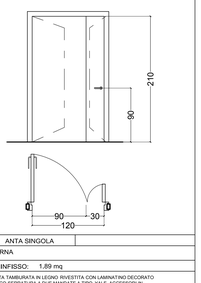

APERTURA: ANTA SINGOLA
PORTA INTERNA
SUP. NETTA INFISSO: 1.89 mq
NOTE: PORTA TAMBURATA IN LEGNO RIVESTITA CON LAMINATINO DECORATO BIANCO SERRATURA A DUE MANDATE A TIPO YALE ACCESSORI IN ALLUMINIO ANODIZZATO ARGENTO

TIPO P2 — QUANTITA': 17

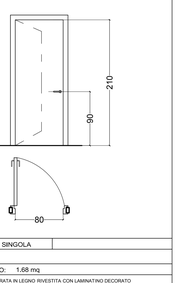

APERTURA: ANTA SINGOLA
PORTA INTERNA
SUP. NETTA INFISSO: 1.68 mq
NOTE: PORTA TAMBURATA IN LEGNO RIVESTITA CON LAMINATINO DECORATO BIANCO SERRATURA A DUE MANDATE A TIPO YALE ACCESSORI IN ALLUMINIO ANODIZZATO ARGENTO

TIPO F02 — QUANTITA': 25

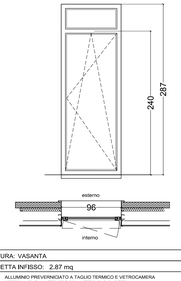

APERTURA: VASANTA
SUP. NETTA INFISSO: 2.87 mq
NOTE: ALLUMINIO PREVERNICIATO A TAGLIO TERMICO E VETROCAMERA SPECCHIATURA INFERIORE CON VETRO DI SICUREZZA ACCESSORI RAAL 9005

TIPO P3 — QUANTITA': 48

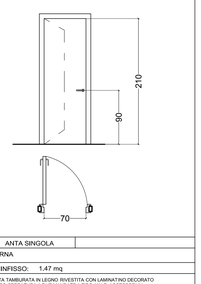

APERTURA: ANTA SINGOLA
PORTA INTERNA
SUP. NETTA INFISSO: 1.47 mq
NOTE: PORTA TAMBURATA IN LEGNO RIVESTITA CON LAMINATINO DECORATO BIANCO SERRATURA A DUE MANDATE A TIPO YALE ACCESSORI IN ALLUMINIO ANODIZZATO ARGENTO

TIPO P4 — QUANTITA': 4

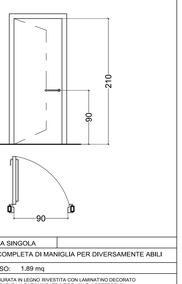

APERTURA: ANTA SINGOLA
PORTA INTERNA COMPLETA DI MANIGLIA PER DIVERSAMENTE ABILI
SUP. NETTA INFISSO: 1.89 mq
NOTE: PORTA TAMBURATA IN LEGNO RIVESTITA CON LAMINATINO DECORATO BIANCO SERRATURA A DUE MANDATE A TIPO YALE ACCESSORI IN ALLUMINIO ANODIZZATO ARGENTO

TIPO P5 — QUANTITA': 18

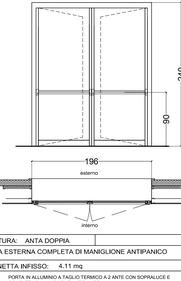

APERTURA: ANTA DOPPIA
PORTA ESTERNA COMPLETA DI MANIGLIONE ANTIPANICO
SUP. NETTA INFISSO: 4.11 mq
NOTE: PORTA IN ALLUMINIO A TAGLIO TERMICO A 2 ANTE CON SOPRALUCE E COMPLETA DI MANIGLIONE ANTIPANICO

TIPO P6 — QUANTITA': 3

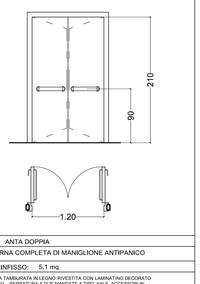

APERTURA: ANTA DOPPIA
PORTA INTERNA COMPLETA DI MANIGLIONE ANTIPANICO
SUP. NETTA INFISSO: 5.1 mq
NOTE: PORTA TAMBURATA IN LEGNO RIVESTITA CON LAMINATINO DECORATO BIANCO SERRATURA A DUE MANDATE A TIPO YALE ACCESSORI IN ALLUMINIO ANODIZZATO ARGENTO

TIPO P7 — QUANTITA': 4

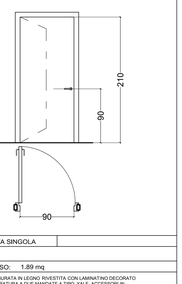

APERTURA: ANTA SINGOLA
PORTA INTERNA
SUP. NETTA INFISSO: 1.89 mq
NOTE: PORTA TAMBURATA IN LEGNO RIVESTITA CON LAMINATINO DECORATO BIANCO SERRATURA A DUE MANDATE A TIPO YALE ACCESSORI IN ALLUMINIO ANODIZZATO ARGENTO

Regione Emilia-Romagna

B4.02
13/16

PROGETTO ESECUTIVO LAVORI COMPLEMENTARI

COMUNE DI FINALE EMILIA
Provincia di Modena

LOTTO N°. 16

D.C.R. n. 1741 DEL 23 SETTEMBRE 2014
LAVORI COMPLEMENTARI SCUOLA PRIMARIA "CASTELFRANCHI" E SCUOLA SECONDARIA I GRADO "FRASSONI"
MEDIANTE PROCEDURA NEGOZIATA AI SENSI DELL'ART. 57 II, comma 5 lett. a) del D.Lgs. n. 163/2006

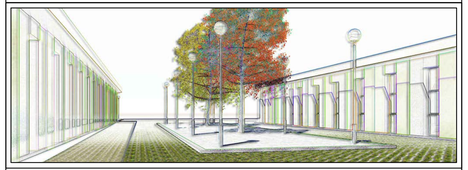

Impresa Esecutrice: ATI
Capogruppo Mandataria:

C.M.C. - Cooperativa muratori cementisti Ravenna
Via Trieste 76 48122 Ravenna
tel. +39 0544 428111
fax +39 0544 428554
cmc.cmc@cmcra.com

timbro e firma

Mandanti:

ARCO
AR.CO. LAVORI s.c.c.
Via Negrini,1 4123 Ravenna
Tel. 0544/463853 Fax. 0544/450337
Mail: arcolavori@arcolavori.com

timbro e firma

Progettazione Interna:

C.M.C. - Cooperativa muratori cementisti Ravenna
Via Trieste 76 48122 Ravenna
tel. +39 0544 428111
fax +39 0544 428554
cmc.cmc@cmcra.com

Progettista e responsabile delle varie specializzazioni nonchè responsabile coordinamento e integrazione tra le varie prestazioni specialistiche

Ing. Gian Luca Menchini

timbro e firma

Elaborato: AR_05 As built 12 settembre 2015

ABACO MURATURE PORTE E FINESTRE

RESPONSABILE DEL PROCEDIMENTO:
Ing. MANUELA MANENTI

timbro e firma

C.S.E.:

timbro e firma

Consulenza alla Progettazione:
EU.LE.RO. ENG
VIA DEI BERIO 88 - ROMA (RM)

DIREZIONE LAVORI:
Ing. ANTONIO LIGORI

timbro e firma

T1 — PARETE DI TAMPONATURA — ESTERNO / AULA

CONTROPARETE INTERNA REI 60

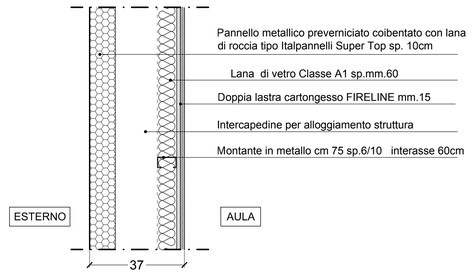

T3 — PARETE TIPO 3 — AULA / AULA

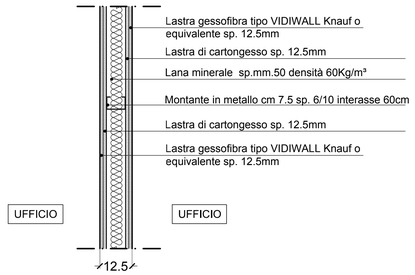

NOTA: FASCIA DI COIBENTAZIONE ACUSTICA AL CONTATTO DEI MONTANTI CON I SOLAI SUPERIORE ED INFERIORE

T2 — PARETE TIPO 2 — CORRIDOIO / AULE

NOTA: FASCIA DI COIBENTAZIONE ACUSTICA AL CONTATTO DEI MONTANTI CON I SOLAI SUPERIORE ED INFERIORE

T4 — PARETE DI TAMPONATURA — ESTERNO / AULA

CONTROPARETE INTERNA REI 60

PACCHETTO DI COPERTURA INTERVENTO MENSA

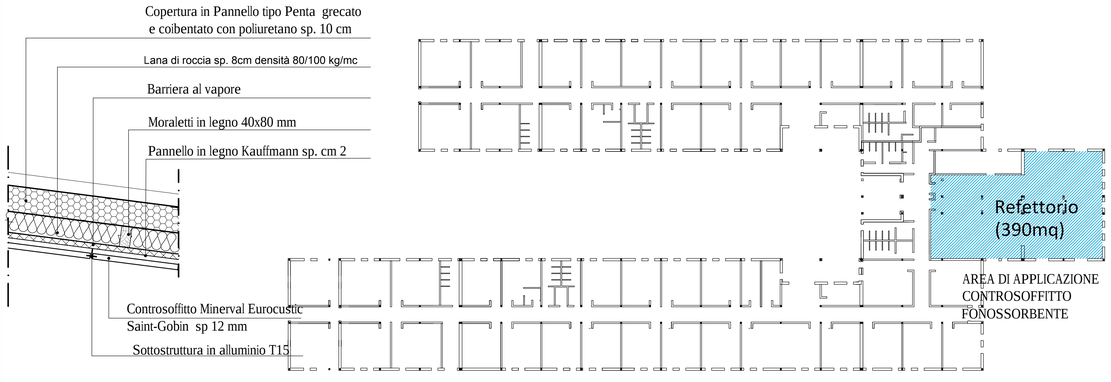

K-PLAN

PACCHETTO DI COPERTURA AMPLIAMENTO

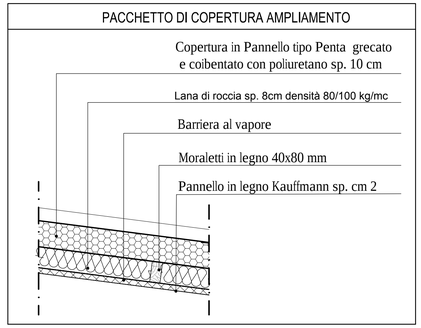

PACCHETTO DI COPERTURA PENSILINA

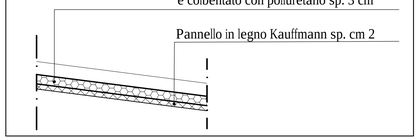

PACCHETTO ATTACCO A TERRA

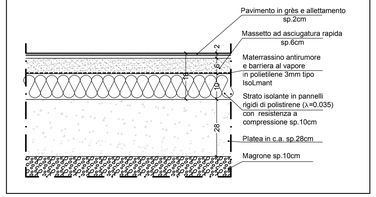

PACCHETTO ATTACCO A TERRA PENSILINA

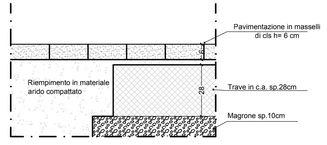

TIPO F01 — QUANTITA': 6

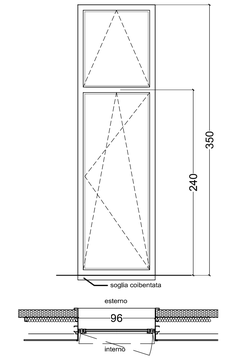

APERTURA: VASANTA E VASISTAS

SUP. NETTA INFISSO: 3,50 mq

NOTE: ALLUMINIO PREVERNICIATO A TAGLIO TERMICO E VETROCAMERA
SPECCHIATURA INFERIORE CON VETRO DI SICUREZZA
ACCESSORI RAAL 9005

TIPO P1 — QUANTITA': 2

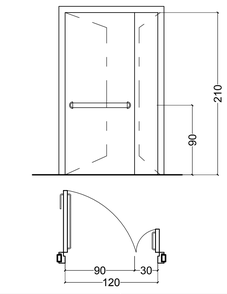

APERTURA: ANTA DOPPIA

PORTA INTERNA

SUP. NETTA PORTA: 2,52 mq

NOTE: PORTA A DUE ANTE TAMBURATA IN LEGNO RIVESTITA CON LAMINATINO DECORATO BIANCO. ACCESSORI IN ALLUMINIO ANODIZZATO ARGENTO COMPLETE DI MANIGLIONE ANTIPANICO

TIPO P4 — QUANTITA': 1

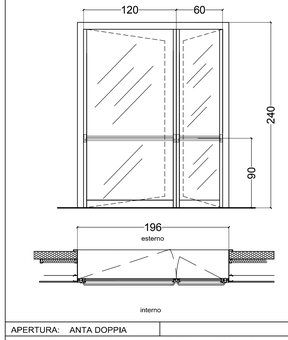

APERTURA: ANTA DOPPIA

PORTA ESTERNA COMPLETA DI MANIGLIONE ANTIPANICO

SUP. NETTA INFISSO: 4,11 mq

NOTE: PORTA IN ALLUMINIO E VETRO A TAGLIO TERMICO A 2 ANTE COMPLETA DI MANIGLIONE ANTIPANICO

Regione Emilia-Romagna

B4.02
14/16

AS BUILT

COMUNE DI FINALE EMILIA
Provincia di Modena

LOTTO N° 16

SCUOLA PRIMARIA "CASTELFRANCHI" E SCUOLA SECONDARIA I GRADO "FRASSONI"

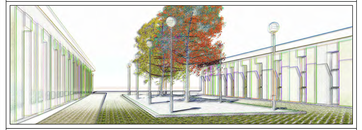

Impresa Esecutrice: ATI
Capogruppo Mandataria:

C.M.C. – Cooperativa muratori cementisti Ravenna
Via Trieste 76 48122 Ravenna
tel. +39 0544 428111
fax +39 0544 428554
cmc.cmc@cmcra.com

Mandanti:

ESCHILO1 S.r.l.
Piazza Fanoise, 44
47838 Riccione (RM)
Tel. 0541/671.358 - Fax 06/68.92.907
Mail: postmaster@eschilo1.com

ARCO LAVORI S.c.r.l.
Via Negrini, 1 4123 Ravenna
Tel. 0544/453853 Fax. 0544/450337
Mail: arcolavori@arcolavori.com

timbro e firma | timbro e firma | timbro e firma

Progettazione Interna:

C.M.C. – Cooperativa muratori cementisti Ravenna
Via Trieste 76 48122 Ravenna
tel. +39 0544 428111
fax +39 0544 428554
cmc.cmc@cmcra.com

Progettista e responsabile delle varie specializzazioni nonché responsabile coordinamento e integrazione tra le varie prestazioni specialistiche

Ing. Gian Luca Menchini

timbro e firma

Elaborato: AR_13

ABACO BAGNO TIPO — scala 1:25

RESPONSABILE DEL PROCEDIMENTO:
Ing. MANUELA MANENTI
timbro e firma

C.S.E.:
timbro e firma

Consulenza alla Progettazione:
Ing. Leonardo Gatti

DIREZIONE LAVORI:
Ing. ANTONIO LIGORI
timbro e firma

PIANTABAGNO TIPO
scala 1:25

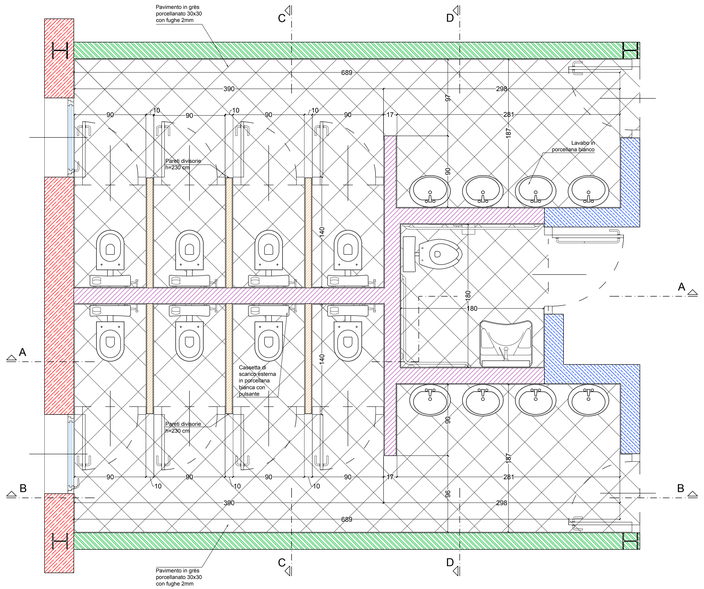

SEZIONE CC
scala 1:25

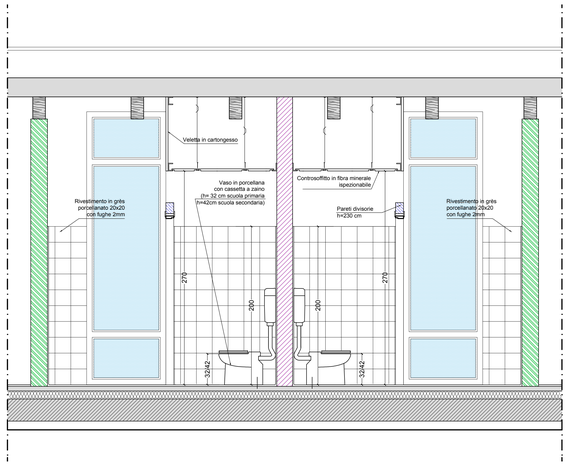

SEZIONE DD
scala 1:25

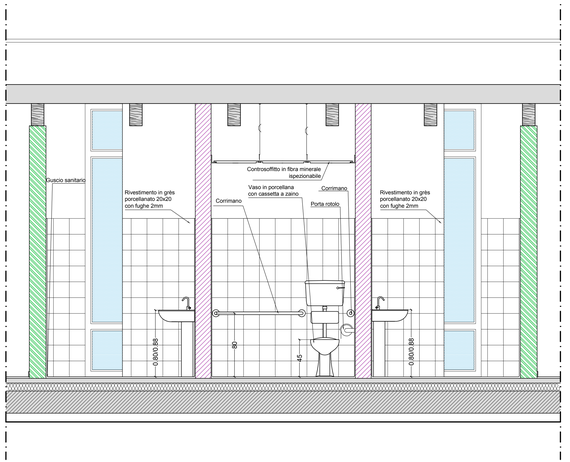

SEZIONE BB
scala 1:25

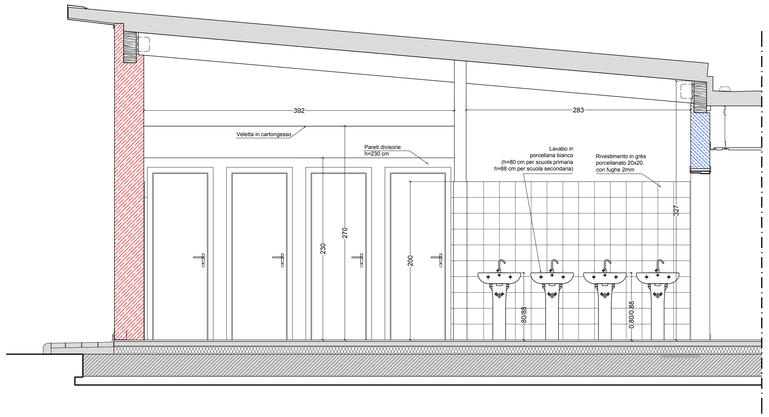

SEZIONE AA
scala 1:25

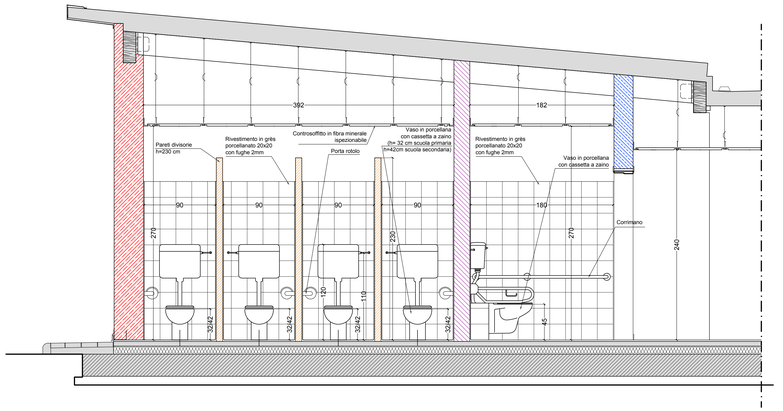

Regione Emilia-Romagna

B4.02
15/16

AS BUILT

COMUNE DI FINALE EMILIA
Provincia di Modena

LOTTO N°
16

SCUOLA PRIMARIA "CASTELFRANCHI" E SCUOLA SECONDARIA I GRADO "FRASSONI"

Impresa Esecutrice: ATI

Capogruppo Mandataria:

Mandanti:
ANCHISI S.r.l.
Piazza Farnese, 66
00153 - ROMA (RM)
Tel. 06/58.73.299 - Fax 06/58.53.907
Mail: anchisisrl@anchisi.com

ARCO
ARCO - COSTRUZIONI S.r.l.
Via Negrelli, 7 - 31123 Ravenna
Tel. 0544/ 464.111 - Fax 0544/ 464.007
Mail: arcocostruzioni@arco.com

timbro e firma

Progettazione Interna:

Progettista e responsabile della cura specializzazioni nuovi edifici, risanamento e integrazione tra le varie prestazioni specialistiche:
Ing. Gian Luca Marchini

timbro e firma

Elaborato: AR_14
PARTICOLARI COSTRUTTIVI Scala: 1:10/ 5 /2

RESPONSABILE DEL PROCEDIMENTO:
Ing. EMANUELA MANENTI

timbro e firma

C.S.E.:

timbro e firma

Consulenza alla Progettazione:
Ing. Leonardo Gatti

DIREZIONE LAVORI:
Ing. ANTONIO LIGORI

timbro e firma

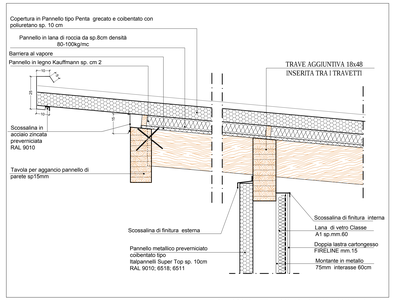

PARTICOLARE - SEZIONE VERTICALE ZONA PENSILINA
Scala 1:10

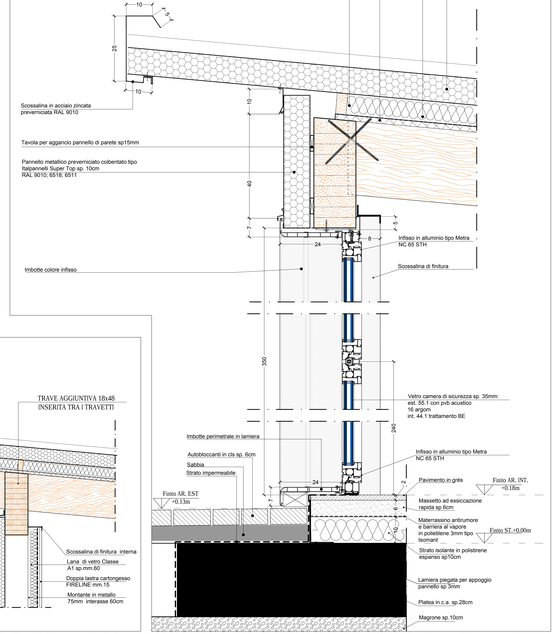

PARTICOLARE 1 - SEZIONE VERTICALE CON ATTACCHI INTERIORE E SUPERIORE INFISSO
Scala 1:5

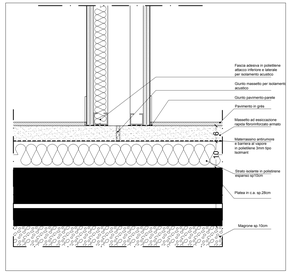

PARTICOLARE 5 (CONTENIMENTO ACUSTICO) - ATTACCO INTERIORE PARETE INTERNA SEZIONE VERTICALE
Scala 1:5

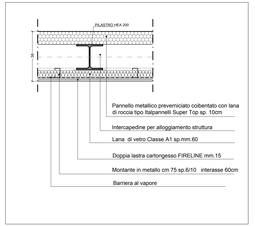

PARTICOLARE 7 - RIVESTIMENTO PILASTRO _SEZIONE ORIZ.
Scala 1:10

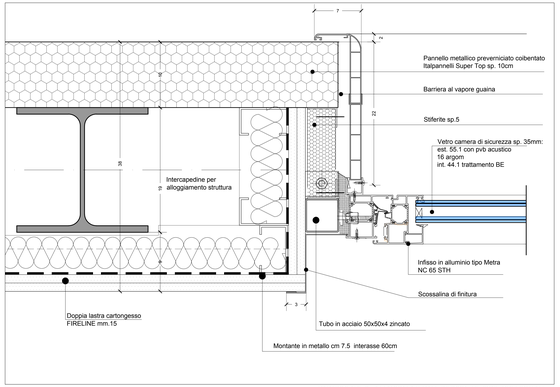

PARTICOLARE 3 - ATTACCO LATERALE INFISSO _SEZIONE ORIZZONTALE
Scala 1:2

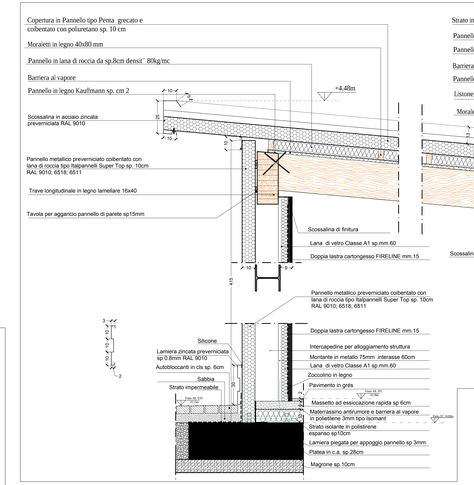

PARTICOLARE 4 -SEZIONE VERTICALE TIPO
Scala 1:10

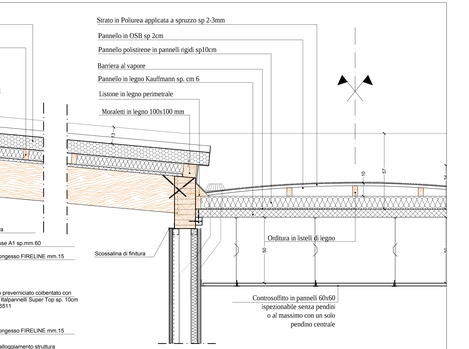

PARTICOLARE ATTACCO PANNELLI SUPERIORE PROSTETTI CORTI SEZIONE ORIZZONTALE_ Scala 1:10

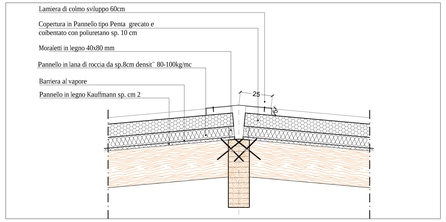

PARTICOLARE DI COLMO
Scala 1:10

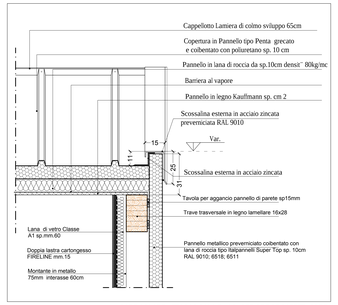

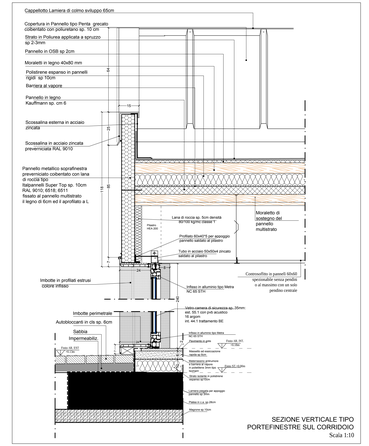
Cappellotto Lamiera di colmo sviluppo 65cm
Copertura in Pannello tipo Penta grecato coibentato con poliuretano sp. 10 cm
Strato in Polurea applicata a spruzzo sp 2-3mm
Pannello in OSB sp 2cm
Moraletti in legno 40x80 mm
Polistirene espanso in pannelli rigidi sp.10cm
Barriera al vapore
Pannello in legno Kauffmann sp. cm 6
Scossalina esterna in acciaio zincata
Scossalina in acciaio zincata preverniciata RAL 9010
Pannello metallico sopraffinestra preverniciato coibentato con lana di roccia tipo Italpannelli Super Top sp. 10cm RAL 9010; 6518; 6511
Resalto al pannello multistrato il legno di form ed il sporfallo a L
Lana di roccia sp. 6cm densità 80/100 kg/m3 classe 1
Profilato 60x40*3 per sostegni pannello sandwich al pilastro
Tubo in acciaio 50x50x4 zincato saldato al pilastro
Moraletto di tamponamento pannello multistrato
Controsoffitto in pannelli 60x60 ispezionabile senza pendini o al massimo con un solo pendino centrale
Imbotte in profilati estrusi (colore infisso)
Infisso in alluminio tipo Metra NC 65 STH
Imbotte perimetrale
Autobloccanti in cls sp. 6cm
Sabbia
Strato impermeabile
Lastra di protezione sp.3mm
Finito AR. EST +0.13m
Finito AR. INT. +0.18m
Massetto ad essiccazione rapida sp 6cm
Mattermassino antirumore e barriera al vapore tipo Isolmant sp. 3mm
Strato isolante in polistirene espanso sp.10cm
Lamiera piegata per appoggio pannello sp.3mm
Platea in c.a. sp.28cm
Magrone sp.10cm

Regione Emilia-Romagna B4.02 16/16

PROGETTO ESECUTIVO LAVORI COMPLEMENTARI

COMUNE DI FINALE EMILIA (Provincia di Modena) — LOTTO N°16

D.Cit. n. 1741 DEL 23 SETTEMBRE 2014
LAVORI COMPLEMENTARI SCUOLA PRIMARIA "CASTELFRANCHI" E SCUOLA SECONDARIA I GRADO "FRASSONE" MEDIANTE PROCEDURA NEGOZIATA AI SENSI DELL'ART. 57 C. comma 5 lett. a) del D.Lgs. n. 163/2006

Impresa Esecutrice: ATI

Capogruppo Mandataria:




Elaborato: AR_06 As built 12 settembre 2015
PARTICOLARI COSTRUTTIVE
Scala 1:10

RESPONSABILE DEL PROCEDIMENTO:
Ing. PAMELA MANENTI
Imbito e firma

C.S.E.:
Imbito e firma

Consulenza alla Progettazione:

DIREZIONE LAVORI:
Ing. ANTONIO LIGORI
Imbito e firma

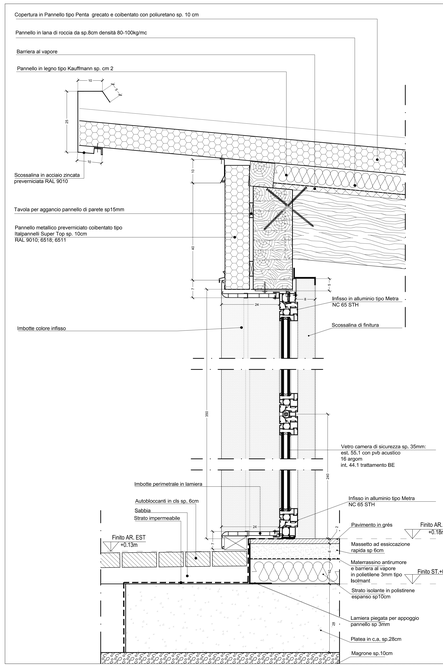

PARTICOLARE 1 - SEZIONE VERTICALE CON ATTACCHI INTERIORE E SUPERIORE INFISSO Scala 1:5

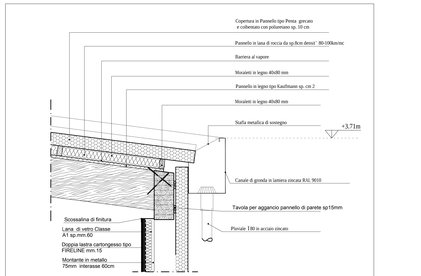

PARTICOLARE 2 - COPETURA TIPO SENZA AGGETTO_SEZIONE VERTICALE Scala 1:10

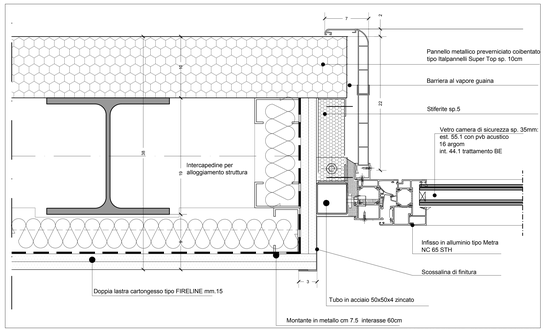

PARTICOLARE 3 - ATTACCO LATERALE INFISSO _SEZIONE ORIZZONTALE Scala 1:2

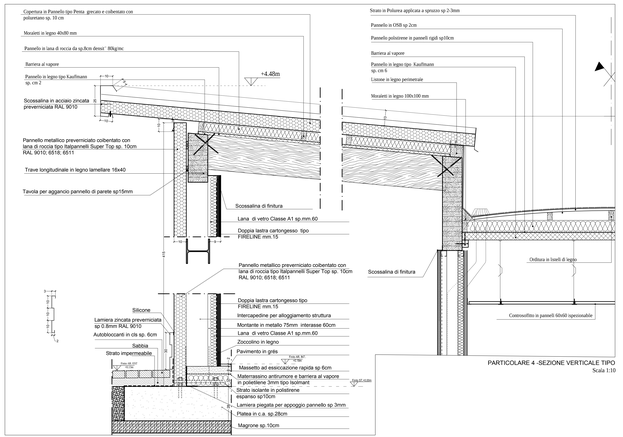

PARTICOLARE 4 -SEZIONE VERTICALE TIPO Scala 1:10

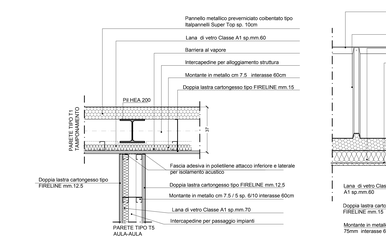

PARTICOLARE 5 (CONTENIMENTO ACUSTICO) - CONNESSIONE PARETE INTERNA-TAMPONAMENTO SEZIONE ORIZ. - Scala 1:10

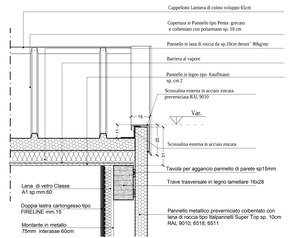

PARTICOLARE 6 - ATTACCO PANNELLI SUPERIORE PROSPETTI CORTI SEZIONE ORIZ. - Scala 1:10

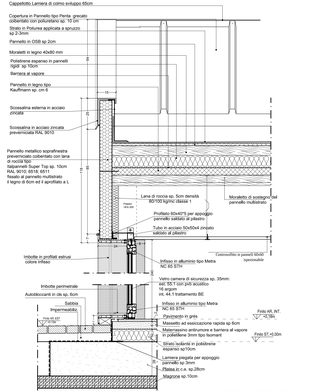

SEZIONE VERTICALE TIPO PORTEFINESTRE SUL CORRIDOIO - Scala 1:10

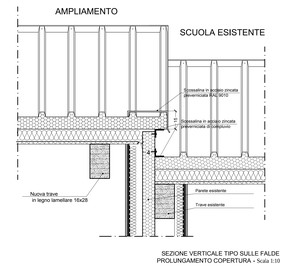

SEZIONE VERTICALE TIPO SULLE FALDE PROLUNGAMENTO COPERTURA - Scala 1:10

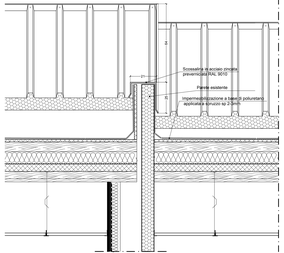

SEZIONE VERTICALE TIPO SUL CORRIDOIO PROLUNGAMENTO COPERTURA - Scala 1:10

PARTICOLARE 7 (CONTENIMENTO ACUSTICO) - ATTACCO INTERIORE PARETE INTERNA SEZIONE VERTICALE - Scala 1:5

PARTICOLARE 8 (CONTENIMENTO ACUSTICO-ANTINCENDIO) - RIVESTIMENTO PILASTRO SEZIONE ORIZ. Scala 1:10